


# 狛江市公共下水道台帳平面図

A047




	A037	A038
	A047	A048
A056	A057	A058

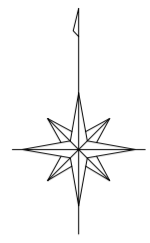

種別	記号
<b>マンホール</b>	
<b>管渠</b>	
汚水幹線	———
汚水枝線	- - - - -
雨水幹線	⋯⋯⋯
雨水枝線	- · - · -
合流幹線	———
合流枝線	———
副管	⊞
流下矢印	▶
起点シンボル	●
転移記号	✦
<b>樹</b>	
汚水樹	○
L型汚水樹	⊞
宅内雨水樹	○
L型宅内雨水樹	⊞
道路排水樹	■
道路排水浸透樹 EGSU	⊞
<b>表示例</b>	
上流土盛り材質 口径 勾配 距離 下流土盛り	⊙ 2.5 3.0 2.0% 2.0m 2.5 2.5
上流管底高 管径 管番号 下流管底高	⊙ 2.5 3.0 2.0% 2.0m 2.5 2.5
*** 表示は情報不明を意味します	
管 追加	———
管 削除	---
管 径	⊙
管 底高	⊙
高さの基準はT.Pです	

1:600

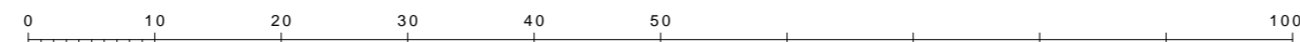

この下水道台帳は工事竣工図を基に作成したものであり、  
 現地の下水道施設と必ずしも整合するものではありません。  
 この場合は、現地を優先します。

A047

令和三年二月作成

狛江市環境部下水道課