


狛江市公共下水道台帳平面図

A037	A038	A039
A047	A048	A049
A057	A058	A059

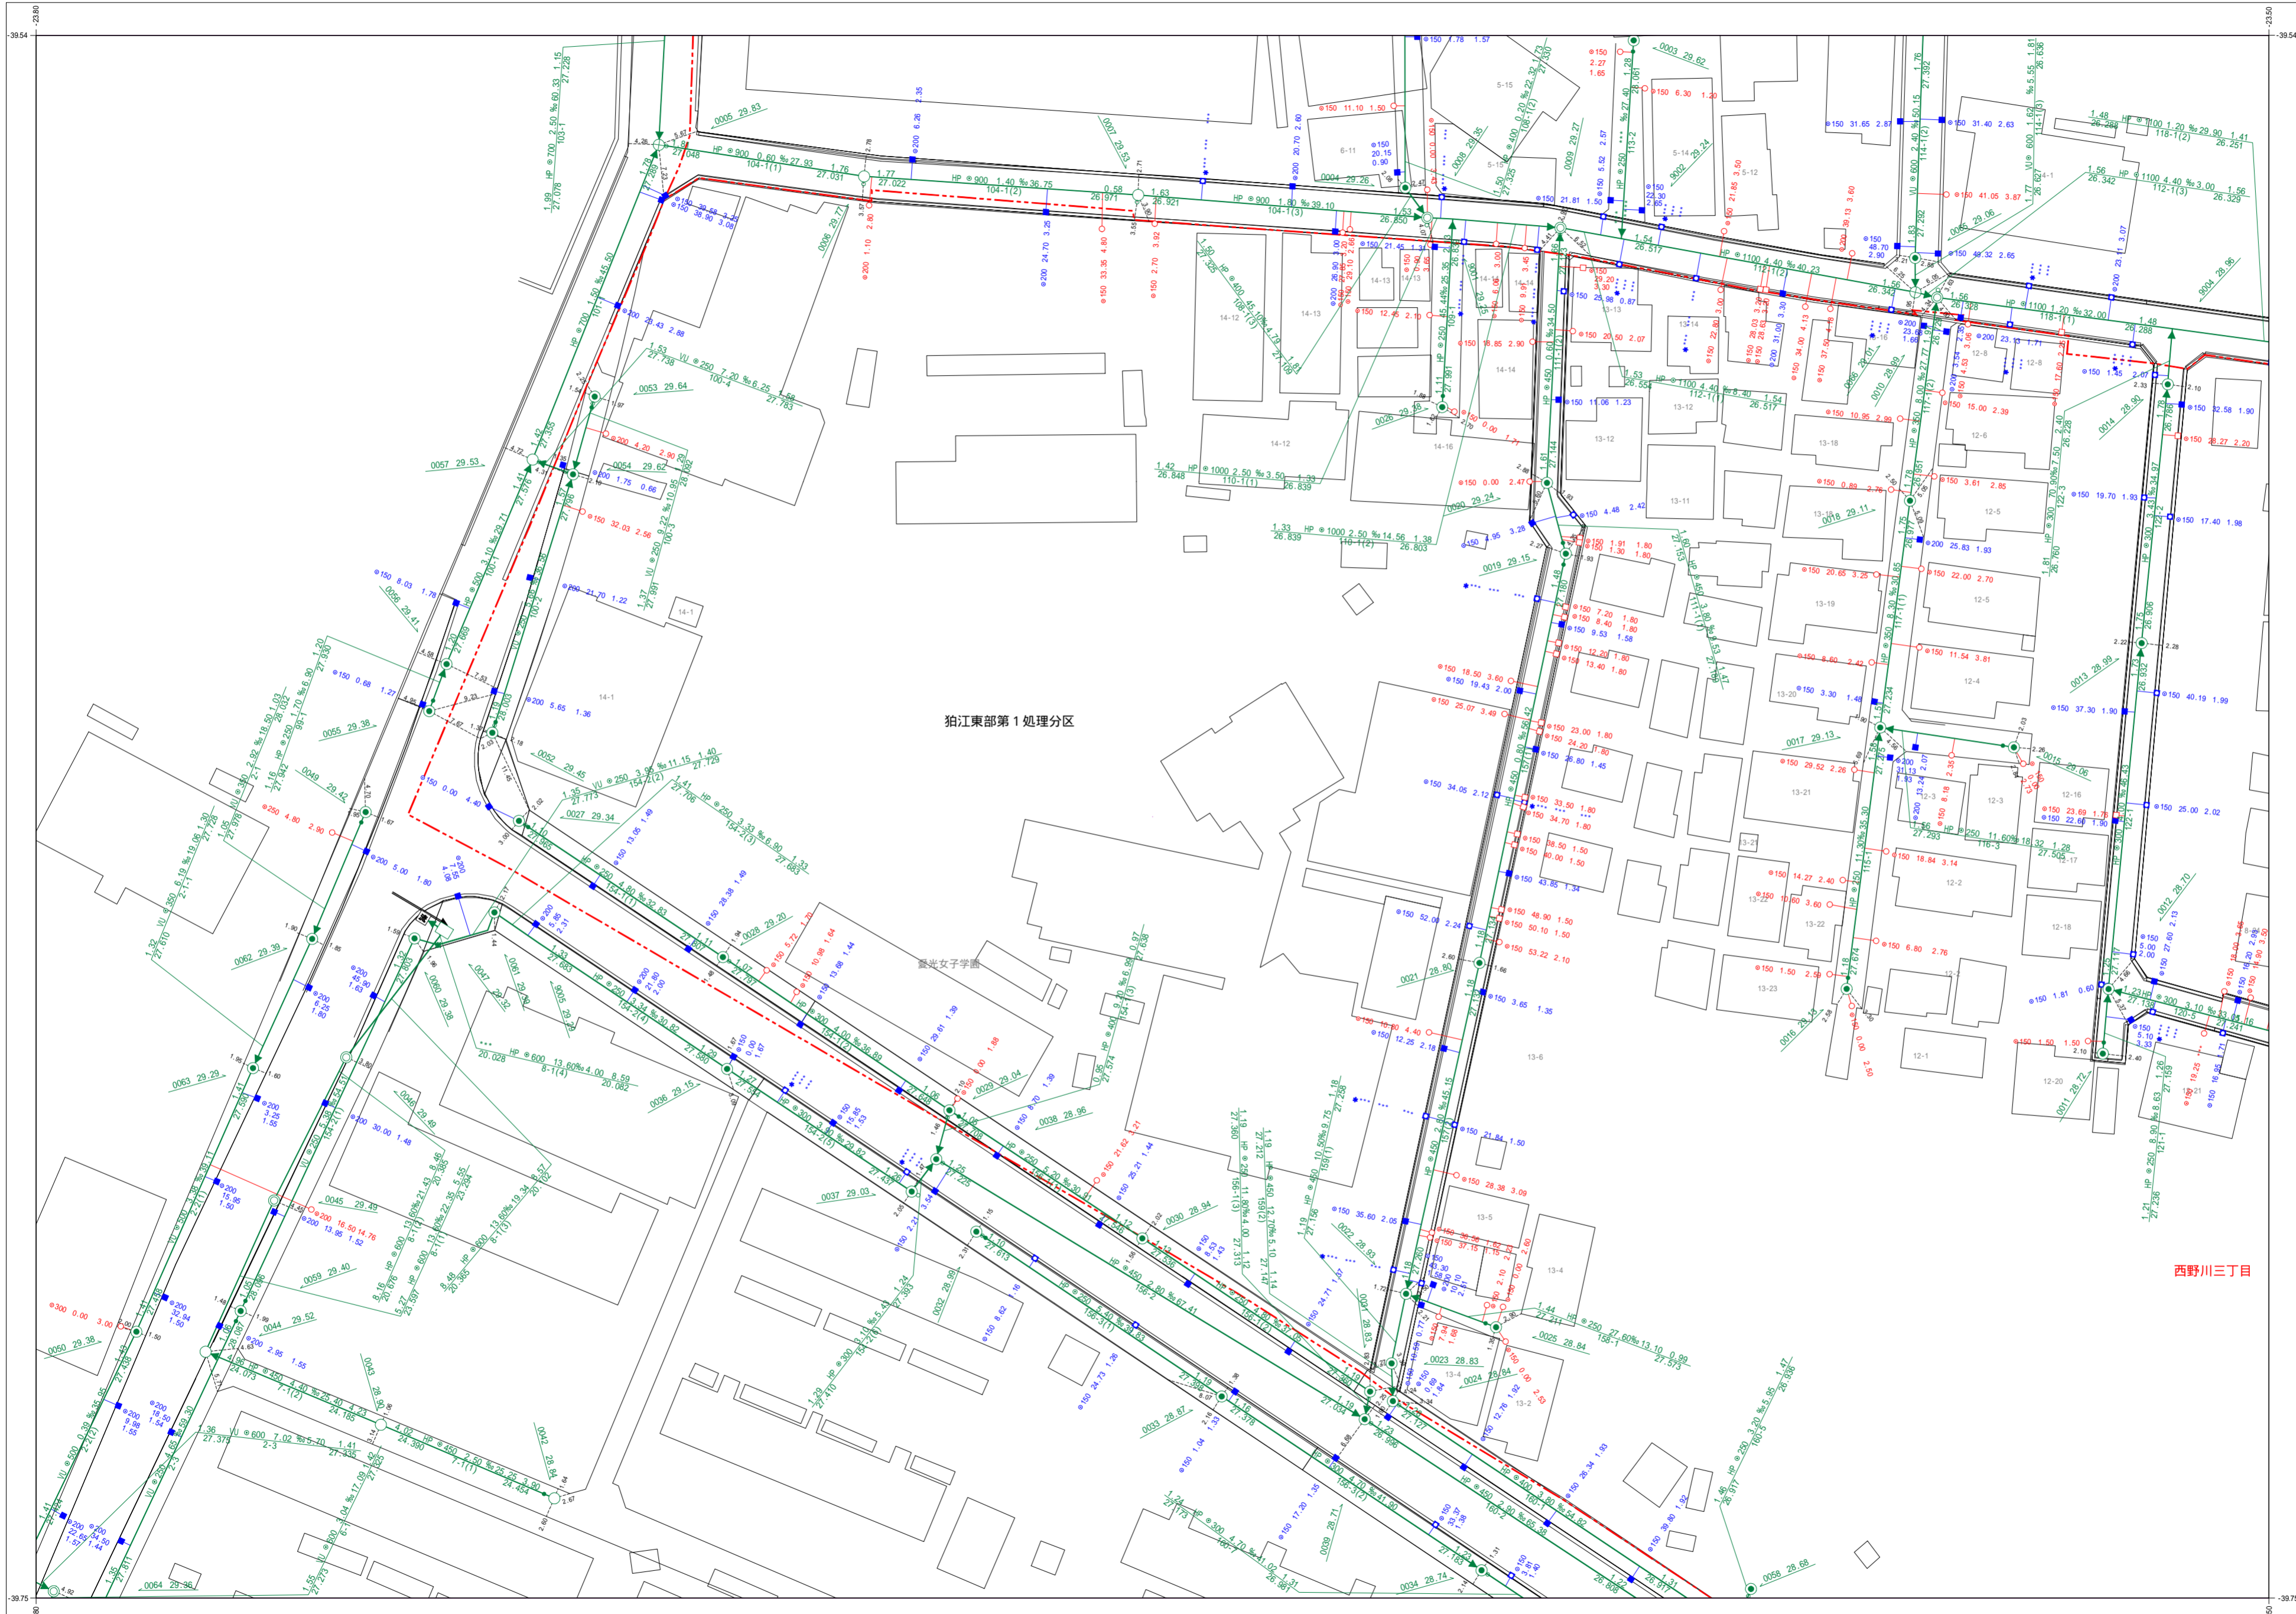


狛江東部第1処理分区

西野川三丁目

凡例	
種別	記号
マンホール	
0号マンホール (内径7.5cm)	○
1号マンホール (内径9.0cm)	●
2号マンホール (内径1.20m)	○
3号マンホール (内径1.50m)	○
4号マンホール (内径1.80m)	○
5号マンホール (内径2.10x1.20m)	○
6号マンホール (内径2.60x1.20m)	○
特1号マンホール (内径6.0x9.0cm)	○
特2号マンホール (内径1.20x1.20m)	○
特殊マンホール (内径5.0cm)	○
特殊マンホール (内径6.0cm)	○
特殊マンホール (内径7.0cm)	○
特殊マンホール (内径9.0cm)	○
特殊マンホール (内径1.50x1.50cm)	○
特殊マンホール (内径1.50x2.00cm)	○
特殊マンホール (内径2.70x2.70cm)	○
特殊マンホール (内径6.70x9.00cm)	○
特殊マンホール (内径不明)	○
組み立て2連マンホール	○
伏越マンホール	○
楕円マンホール	○
樹形マンホール	○
小口径マンホール	○
点検口	○
公樹マンホール	○
角樹マンホール	○
不明マンホール	○
流域下水マンホール	○
都下水マンホール	○
吐口	○
備心	○
管渠	
污水幹線	—
污水枝線	—
雨水幹線	—
雨水枝線	—
合流幹線	—
合流枝線	—
副管	—
流下矢印	▶
起点シンボル	●
転移記号	■
構	
污水樹	○
L型汚水樹	○
宅内雨水樹	○
L型宅内雨水樹	○
道路排水樹	○
道路排水浸透樹 EGSU	○
表示例	
上流土盛り材質 口径 勾配 距離 下流土盛り	○ 150 300 2.00 24.70 2.00
上流管底高 管番号 下流管底高	26.500 004-1(1) 26.500
*** 表示は情報不明を意味します	
管 追加	—
管 変更	—
管 削除	—
管 径	○
高さの基準はT.Pです	

1:600

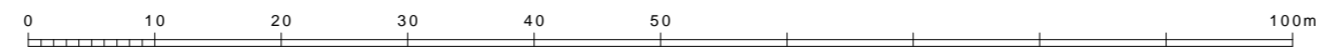

この下水道台帳は工事竣工図を基に作成したものであり、
 現地の下水道施設と必ずしも整合するものではありません。
 この場合は、現地を優先します。

令和三年二月作成 狛江市環境部下水道課