
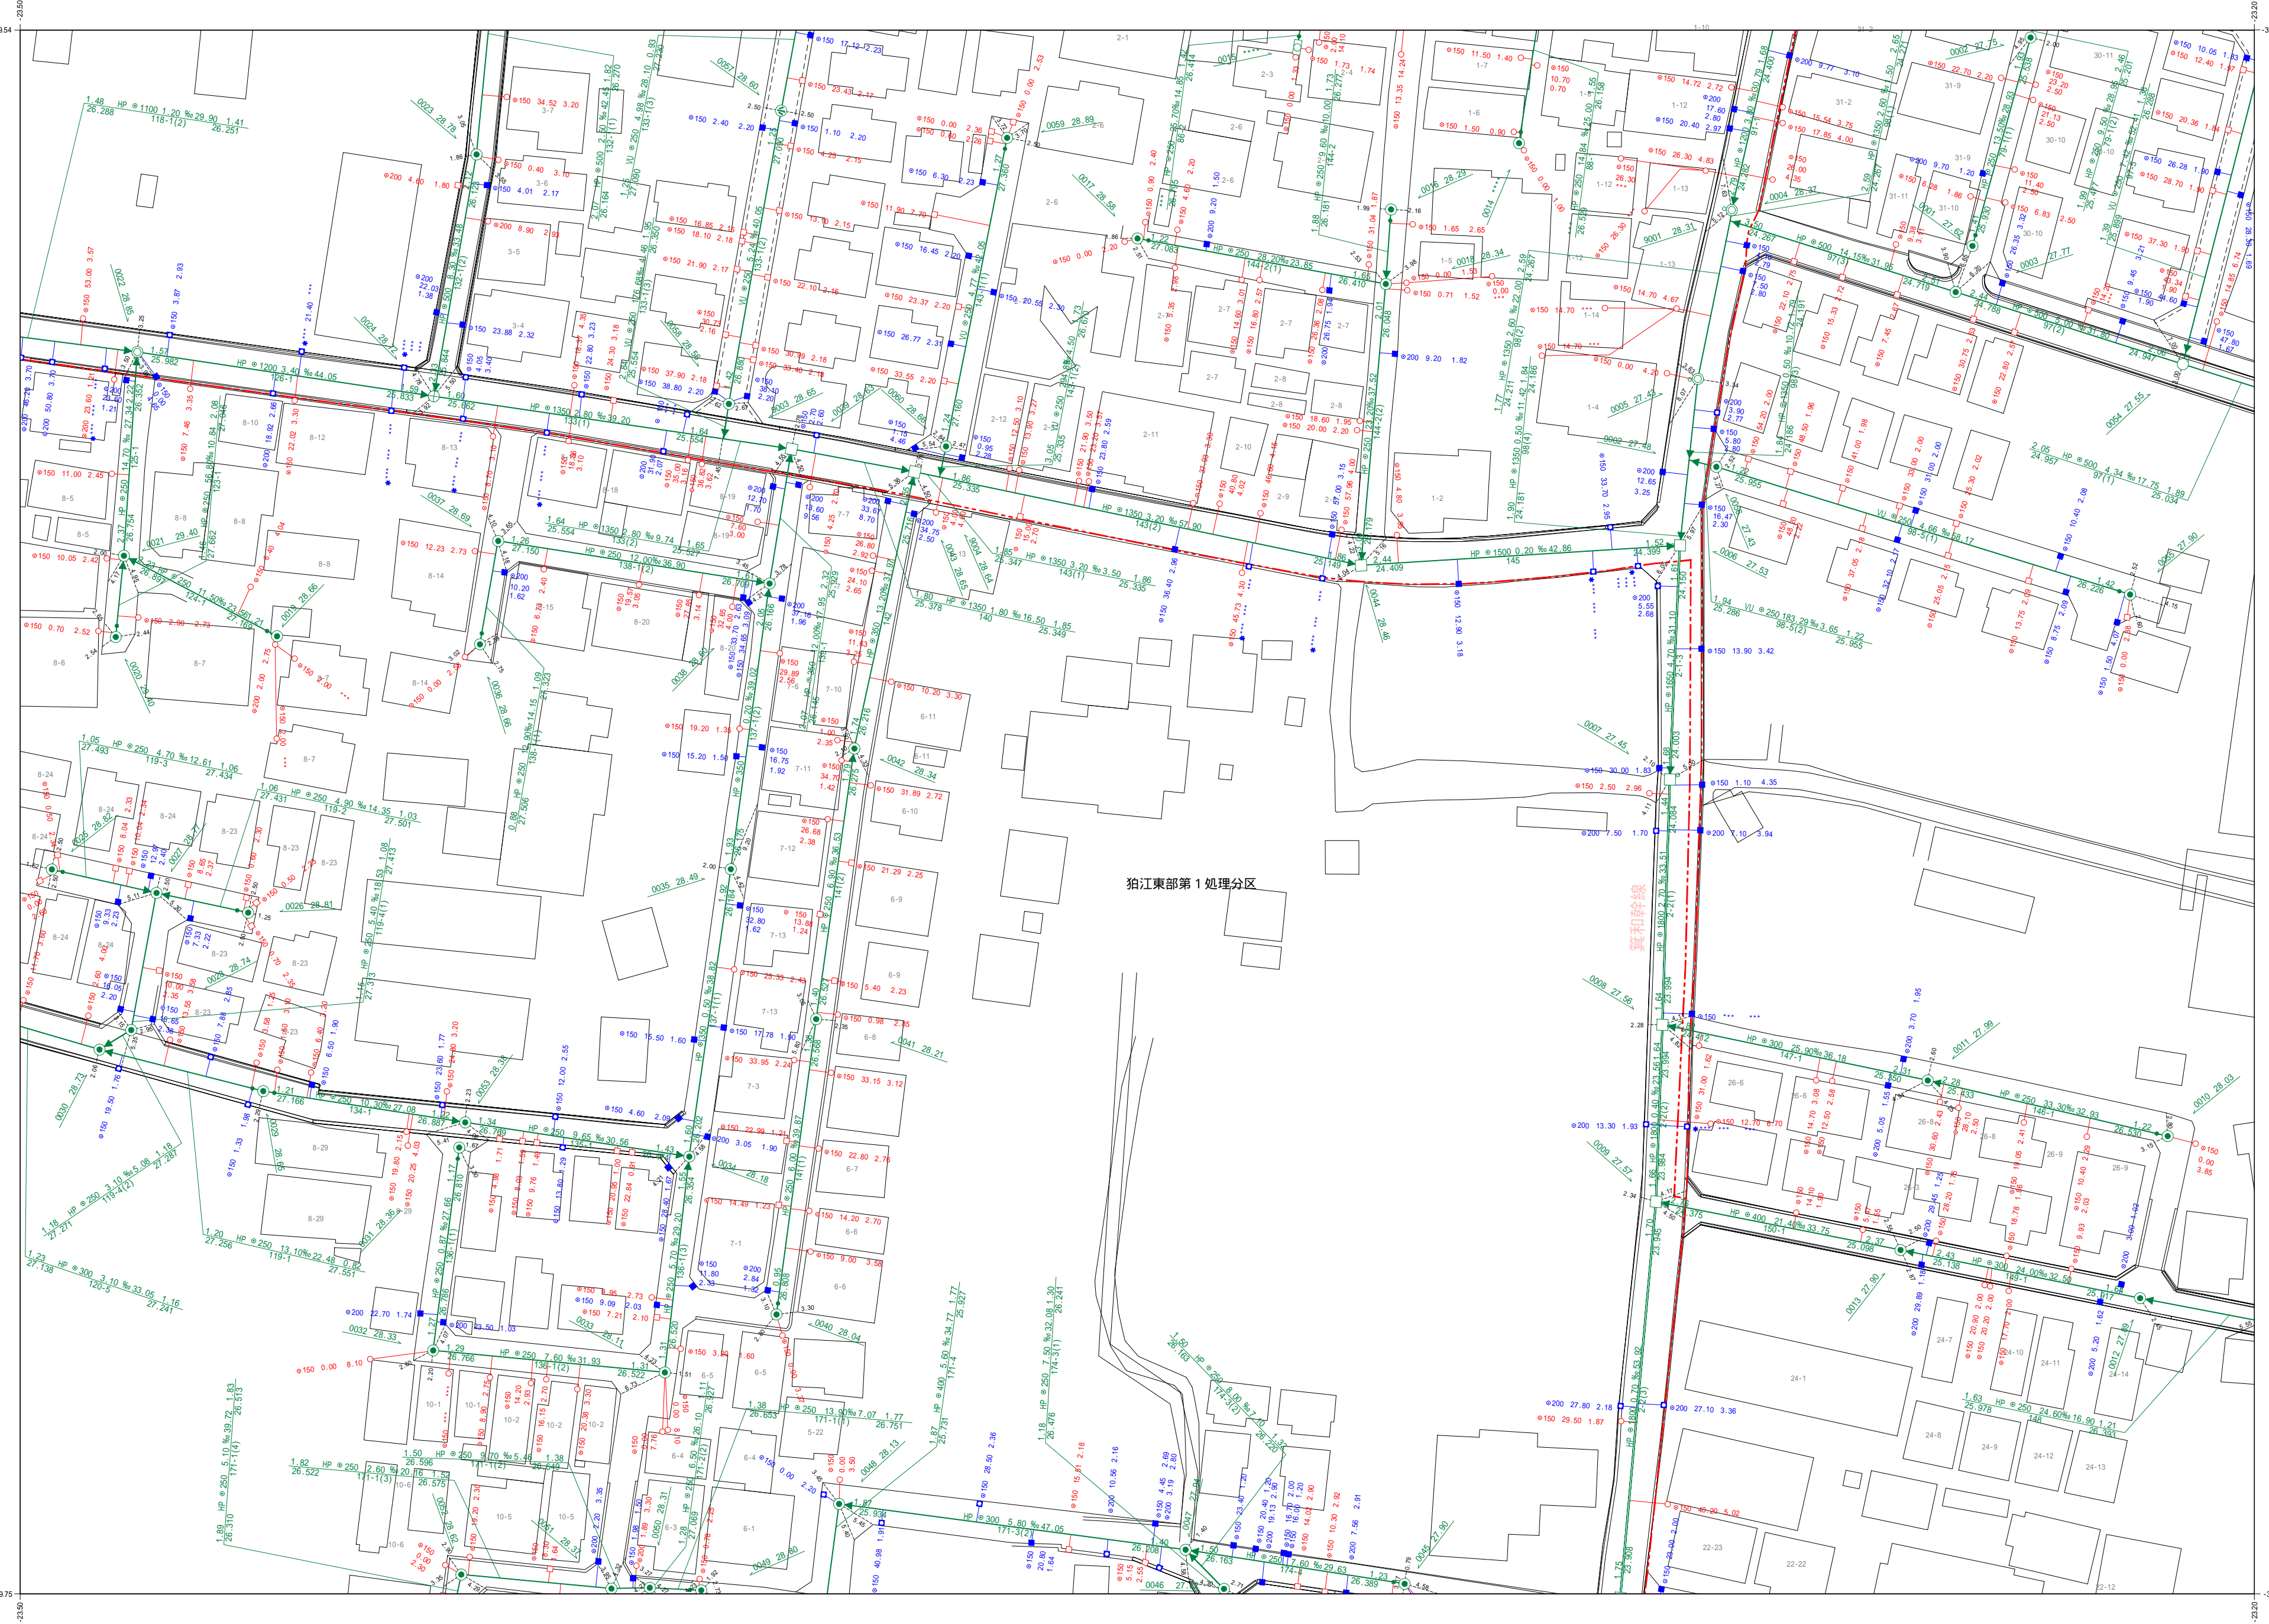


狛江市公共下水道台帳平面図

A049

A038	A039	A040
A048	A049	A050
A058	A059	A060

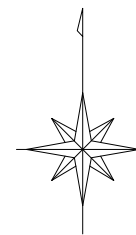

狛江東部第1処理分区

糞和幹線

令和三年二月作成
狛江市環境部下水道課

種別	記号
マンホール	
0号マンホール (内径7.5cm)	⊙
1号マンホール (内径9.0cm)	⊙
2号マンホール (内径1.20cm)	⊙
3号マンホール (内径1.50cm)	⊙
4号マンホール (内径1.80cm)	⊙
5号マンホール (内径2.10cm)	⊙
6号マンホール (内径2.40cm)	⊙
特1号マンホール (内径6.0x9.0cm)	⊙
特2号マンホール (内径1.20x1.20cm)	⊙
特殊マンホール (内径5.0cm)	⊙
特殊マンホール (内径6.0cm)	⊙
特殊マンホール (内径7.0cm)	⊙
特殊マンホール (内径9.0cm)	⊙
特殊マンホール (内径1.50x1.50cm)	⊙
特殊マンホール (内径1.50x2.00cm)	⊙
特殊マンホール (内径2.00x2.70cm)	⊙
特殊マンホール (内径6.0x9.0cm)	⊙
特殊マンホール (内径不明)	⊙
組み立て2連マンホール	⊙
伏越マンホール	⊙
楕円マンホール	⊙
楕形マンホール	⊙
小口径マンホール	⊙
点検口	⊙
公積マンホール	⊙
角積マンホール	⊙
不明マンホール	⊙
流域下水マンホール	⊙
都下水マンホール	⊙
吐口	⊙
備心	⊙
管渠	
汚水幹線	— — — — —
汚水枝線	— · — · — · —
雨水幹線	— — — — —
雨水枝線	— · — · — · —
合流幹線	— — — — —
合流枝線	— · — · — · —
副管	□
流下矢印	▶
起点シンボル	●
転移記号	■
構	
汚水構	○
L型汚水構	○
宅内雨水構	○
L型宅内雨水構	○
道路排水構	■
道路排水透過構 EGSU	■

表示例	
上流土盛り材質 口径 勾配 距離 下流土盛り	— — — — —
上流管底高 管底高 管底高	— — — — —
*** 表示は情報不明を意味します	
管	— — — — —
追加	— · — · — · —
変更	□
削除	○
高さの基準はT.Pです	— — — — —

1:600

この下水道台帳は工事竣工図を基に作成したものであり、
現地の下水道施設と必ずしも整合するものではありません。
この場合は、現地を優先します。

A049

