


# 狛江市公共下水道台帳平面図


	A047	A048
A056	A057	A058
A066	A067	A068

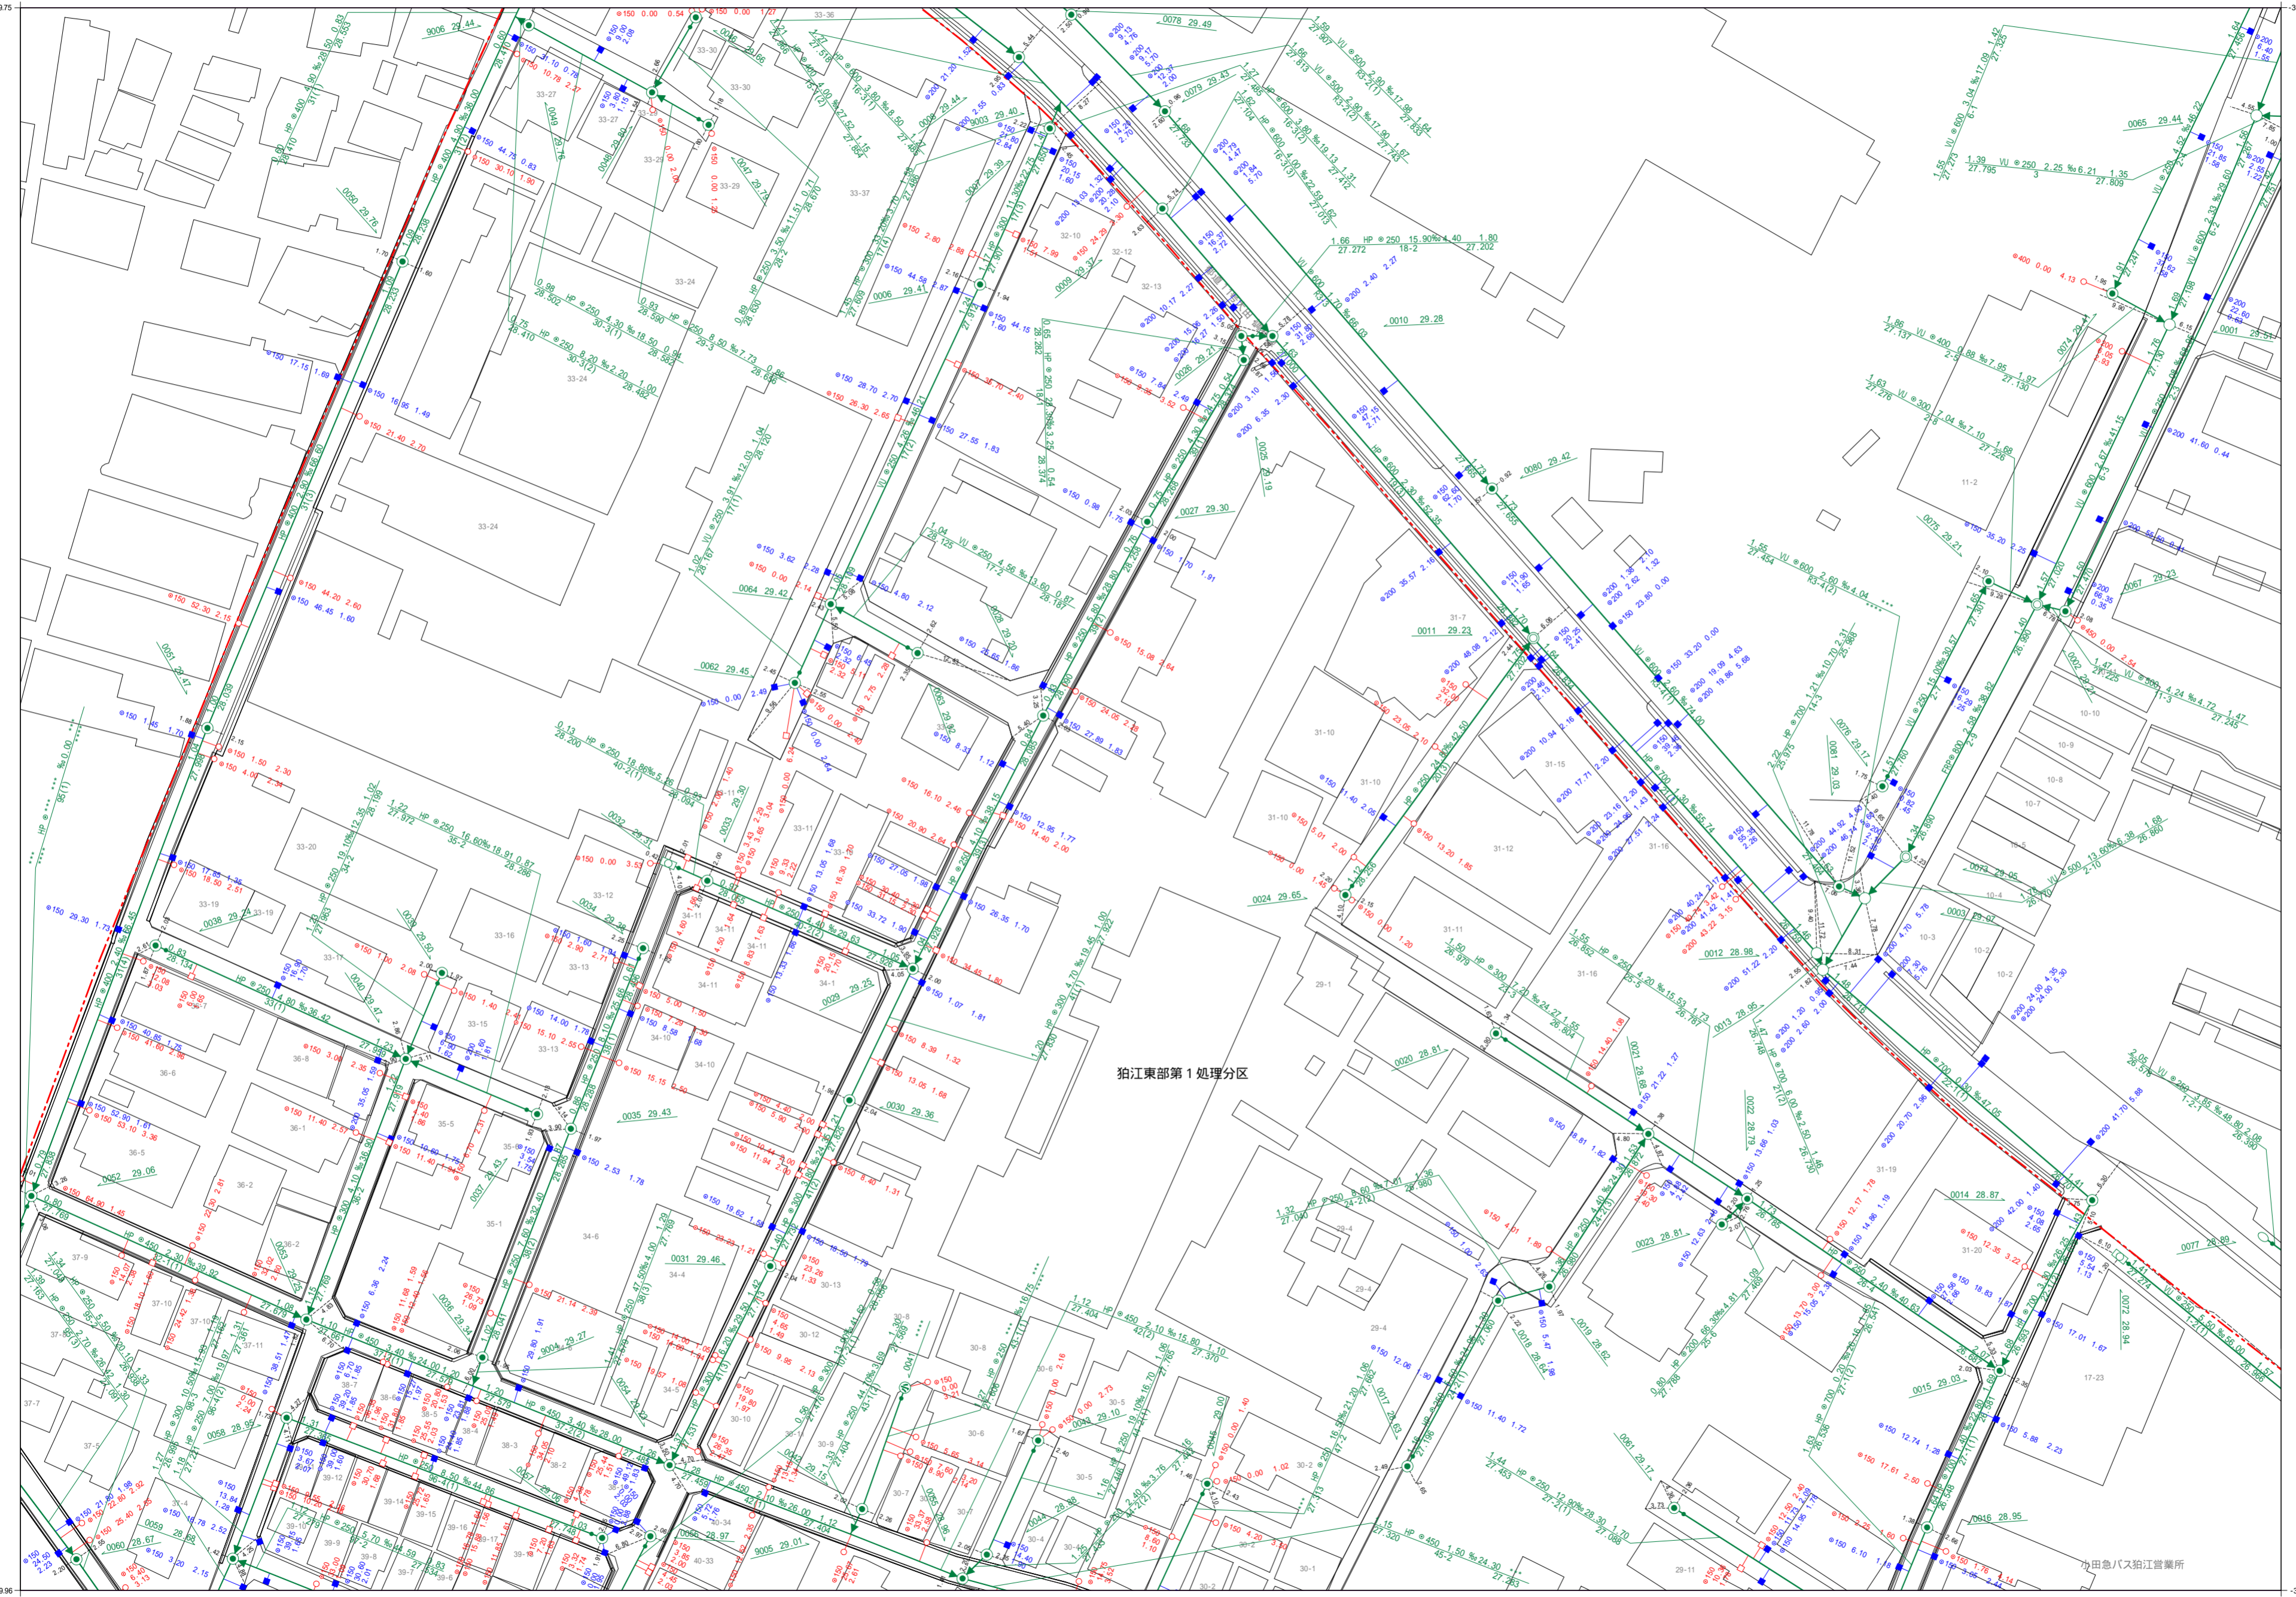

狛江東部第1処理分区

凡例	
種別	記号
<b>マンホール</b>	
0号マンホール (内径7.5cm)	⊙
1号マンホール (内径9.0cm)	⊙
2号マンホール (内径1.20m)	⊙
3号マンホール (内径1.50m)	⊙
4号マンホール (内径1.80m)	⊙
5号マンホール (内径2.10x1.20m)	⊙
6号マンホール (内径2.60x1.20m)	⊙
特1号マンホール (内径6.0x9.0cm)	⊙
特2号マンホール (内径1.20x1.20m)	⊙
特殊マンホール (内径5.0cm)	⊙
特殊マンホール (内径6.0cm)	⊙
特殊マンホール (内径7.0cm)	⊙
特殊マンホール (内径9.0cm)	⊙
特殊マンホール (内径1.50x1.50m)	⊙
特殊マンホール (内径1.50x2.00m)	⊙
特殊マンホール (内径2.70x2.70m)	⊙
特殊マンホール (内径6.70x9.00m)	⊙
特殊マンホール (内径不明)	⊙
組み立て2連マンホール	⊙
伏越マンホール	⊙
楕円マンホール	⊙
楕形マンホール	⊙
小口径マンホール	⊙
点検口	⊙
公樹マンホール	⊙
角樹マンホール	⊙
不明マンホール	⊙
流域下水マンホール	⊙
都下水マンホール	⊙
吐口	⊙
備心	⊙
<b>管渠</b>	
污水幹線	—
污水枝線	—
雨水幹線	—
雨水枝線	—
合流幹線	—
合流枝線	—
副管	—
流下矢印	▶
起点シンボル	●
転移記号	■
<b>樹</b>	
污水樹	○
L型污水樹	○
宅内雨水樹	○
L型宅内雨水樹	○
道路排水樹	■
道路排水浸透樹 EGSU	■
<b>表示例</b>	
上流土盛り材 埋 口 径 勾配 距離 下流土盛り	→
上流管底高 管底高 下流管底高	→
*** 表示は情報不明を意味します	
管 追加	—
径 変更	—
距離	—
高さの基準はT.Pです	—

1:600

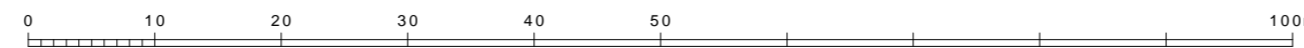

この下水道台帳は工事竣工図を基に作成したものであり、  
 現地の下水道施設と必ずしも整合するものではありません。  
 この場合は、現地を優先します。

令和三年二月作成 狛江市環境部下水道課