


# 狛江市公共下水道台帳平面図

A066




	A056	A057
	A066	A067
	A076	A077

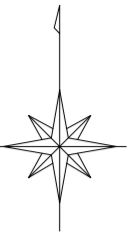

種別	記号
<b>マンホール</b>	
0号マンホール (内径7.5cm)	⊙
1号マンホール (内径9.0cm)	●
2号マンホール (内径12.0cm)	○
3号マンホール (内径15.0cm)	⊕
4号マンホール (内径18.0cm)	⊗
5号マンホール (内径21.0×12.0cm)	⊖
6号マンホール (内径26.0×12.0cm)	⊚
特1号マンホール (内径6.0×9.0cm)	⊞
特2号マンホール (内径12.0×12.0cm)	⊠
特殊マンホール (内径5.0cm)	⊛
特殊マンホール (内径6.0cm)	⊜
特殊マンホール (内径7.0cm)	⊝
特殊マンホール (内径9.0cm)	⊞
特殊マンホール (内径15.0×15.0cm)	⊠
特殊マンホール (内径15.0×20.0cm)	⊞
特殊マンホール (内径27.0×27.0cm)	⊞
特殊マンホール (内径67.0×90.0cm)	⊞
特殊マンホール (内径不明)	⊞
組み立て2連マンホール	⊞
伏越マンホール	⊞
楕円マンホール	⊞
樹形マンホール	●
小口径マンホール	⊙
点検口	⊙
公樹マンホール	○
角樹マンホール	□
不明マンホール	⊙
流域下水マンホール	⊞
都下水マンホール	⊞
吐口	⊞
備心	○
<b>管渠</b>	
汚水幹線	— — — — —
汚水枝線	- - - - -
雨水幹線	— — — — —
雨水枝線	- - - - -
合流幹線	— — — — —
合流枝線	- - - - -
副管	□
流下矢印	▶
起点シンボル	●
転移記号	★
<b>樹</b>	
汚水樹	○
L型汚水樹	—
宅内雨水樹	○
L型宅内雨水樹	—
道路排水樹	■
道路排水浸透樹 EGSU	□
<b>表示例</b>	
上流土盛り材質 口径 勾配 距離 下流土盛り	○ 150 37.33 4.38
上流管底高 管路番号 下流管底高	24.79 2.55
*** 表示は情報不明を意味します	
通加断	—
管径	○
継断	—
高さの基準はT.Pです	

令和三年二月作成  
狛江市環境部下水道課

1:600

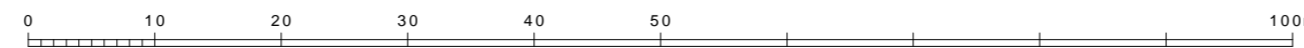

この下水道台帳は工事竣工図を基に作成したものであり、  
現地の下水道施設と必ずしも整合するものではありません。  
この場合は、現地を優先します。

A066