


狛江市公共下水道台帳平面図

B021




A020		
A030	B021	B022
A040	B031	B032

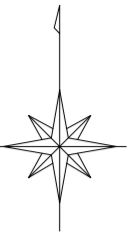

凡例	
種別	記号
マンホール	
0号マンホール (内径7.5cm)	⊙
1号マンホール (内径9.0cm)	●
2号マンホール (内径12.0cm)	○
3号マンホール (内径15.0cm)	⊕
4号マンホール (内径18.0cm)	⊗
5号マンホール (内法21.0×12.0cm)	⊖
6号マンホール (内法26.0×12.0cm)	□
特1号マンホール (内法6.0×9.0cm)	⊠
特2号マンホール (内法12.0×12.0cm)	⊡
特殊マンホール (内径5.0cm)	⊙
特殊マンホール (内径6.0cm)	●
特殊マンホール (内径7.0cm)	○
特殊マンホール (内径9.0cm)	⊕
特殊マンホール (内径15.0×15.0cm)	⊗
特殊マンホール (内径15.0×20.0cm)	⊖
特殊マンホール (内径27.0×27.0cm)	⊘
特殊マンホール (内径67.0×90.0cm)	⊙
特殊マンホール (内径不明)	○
組み立て2連マンホール	⊠
伏越マンホール	⊗
楕円マンホール	⊖
樹形マンホール	●
小口径マンホール	⊙
点検口	⊙
公樹マンホール	○
角樹マンホール	□
不明マンホール	⊙
流域下水マンホール	⊙
都下水マンホール	⊙
吐口	⊙
備心	○
管渠	
污水幹線	———
污水枝線	- - - - -
雨水幹線	====
雨水枝線	- - - - -
合流幹線	———
合流枝線	- - - - -
副管	□
流下矢印	▶
起点シンボル	●
転移記号	★
樹	
汚水樹	○
L型汚水樹	⊖
宅内雨水樹	○
L型宅内雨水樹	⊖
道路排水樹	■
道路排水浸透樹 EGSU	⊖
表示例	
上流土盛り材 口径 勾配 距離 下流土盛り	○—●—▶—○
上流管底高 管底高 下流管底高	○—○—○
*** 表示は情報不明を意味します	
管 追加 継ぎ	—+—
径 変更	—○—
高さの基準はT.Pです	○—○

1:600

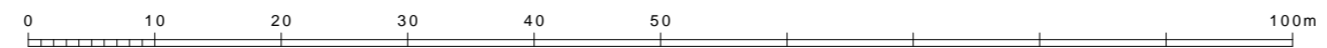

この下水道台帳は工事竣工図を基に作成したものであり、
 現地の下水道施設と必ずしも整合するものではありません。
 この場合は、現地を優先します。

B021

令和三年二月作成
 狛江市環境部下水道課