


狛江市公共下水道台帳平面図

B022




| | | |
|------|------|------|
| B021 | B022 | |
| B031 | B032 | B033 |

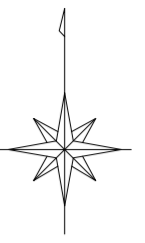

| 凡例 | |
|--------------------------|--|
| 種別 | 記号 |
| マンホール | |
| 0号マンホール (内径7.5cm) | ⊙ |
| 1号マンホール (内径9.0cm) | ● |
| 2号マンホール (内径12.0cm) | ○ |
| 3号マンホール (内径15.0cm) | ⊕ |
| 4号マンホール (内径18.0cm) | ⊗ |
| 5号マンホール (内法21.0×12.0cm) | ⊞ |
| 6号マンホール (内法26.0×12.0cm) | ⊟ |
| 特1号マンホール (内法6.0×9.0cm) | ⊠ |
| 特2号マンホール (内法12.0×12.0cm) | ⊡ |
| 特殊マンホール (内径5.0cm) | ⊛ |
| 特殊マンホール (内径6.0cm) | ⊜ |
| 特殊マンホール (内径7.0cm) | ⊝ |
| 特殊マンホール (内径9.0cm) | ⊞ |
| 特殊マンホール (内径15.0×15.0cm) | ⊟ |
| 特殊マンホール (内径15.0×20.0cm) | ⊠ |
| 特殊マンホール (内径27.0×27.0cm) | ⊡ |
| 特殊マンホール (内径67.0×90.0cm) | ⊞ |
| 特殊マンホール (内径不明) | ⊟ |
| 組み立て2連マンホール | ⊠ |
| 伏越マンホール | ⊠ |
| 楕円マンホール | ⊞ |
| 楕形マンホール | ● |
| 小口径マンホール | ⊙ |
| 点検口 | ⊙ |
| 公樹マンホール | ○ |
| 角樹マンホール | □ |
| 不明マンホール | ⊙ |
| 流域下水マンホール | ⊞ |
| 都下水マンホール | ⊞ |
| 吐口 | ⊞ |
| 備心 | ○ |
| 管渠 | |
| 汚水幹線 | ——— |
| 汚水枝線 | - - - - - |
| 雨水幹線 | ===== ===== ===== ===== |
| 雨水枝線 | - |
| 合流幹線 | ——— |
| 合流枝線 | ——— |
| 副管 | □ |
| 流下矢印 | ▶ |
| 起点シンボル | ● |
| 転移記号 | ✱ |
| 樹 | |
| 汚水樹 | ○ |
| L型汚水樹 | □ |
| 宅内雨水樹 | ○ |
| L型宅内雨水樹 | □ |
| 道路排水樹 | ■ |
| 道路排水透過樹 EGSU | □ |
| 表示例 | |
| 上流土盛り材質 | □ |
| 口径 | ○ |
| 勾配 | — |
| 距離 | — |
| 下流土盛り | □ |
| 上流管底高 | ○ |
| 管底高 | ○ |
| 管路番号 | — |
| 下流管底高 | ○ |
| *** 表示は情報不明を意味します | |
| 管 | — |
| 追加 | — |
| 継 | — |
| 断 | — |
| 径 | ○ |
| 寸 | ○ |
| 法 | ○ |
| 高 | ○ |
| さ | ○ |
| の | ○ |
| 基 | ○ |
| 準 | ○ |
| は | ○ |
| T | ○ |
| P | ○ |
| で | ○ |
| す | ○ |

1:600

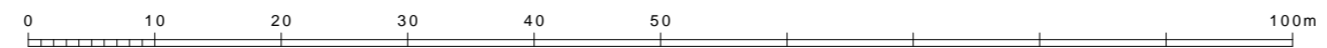

この下水道台帳は工事竣工図を基に作成したものであり、
現地の下水道施設と必ずしも整合するものではありません。
この場合は、現地を優先します。

B022

令和三年二月作成
狛江市環境部下水道課