


# 狛江市公共下水道台帳平面図

B032	B033	
B042	B043	B044
B052	B053	B054

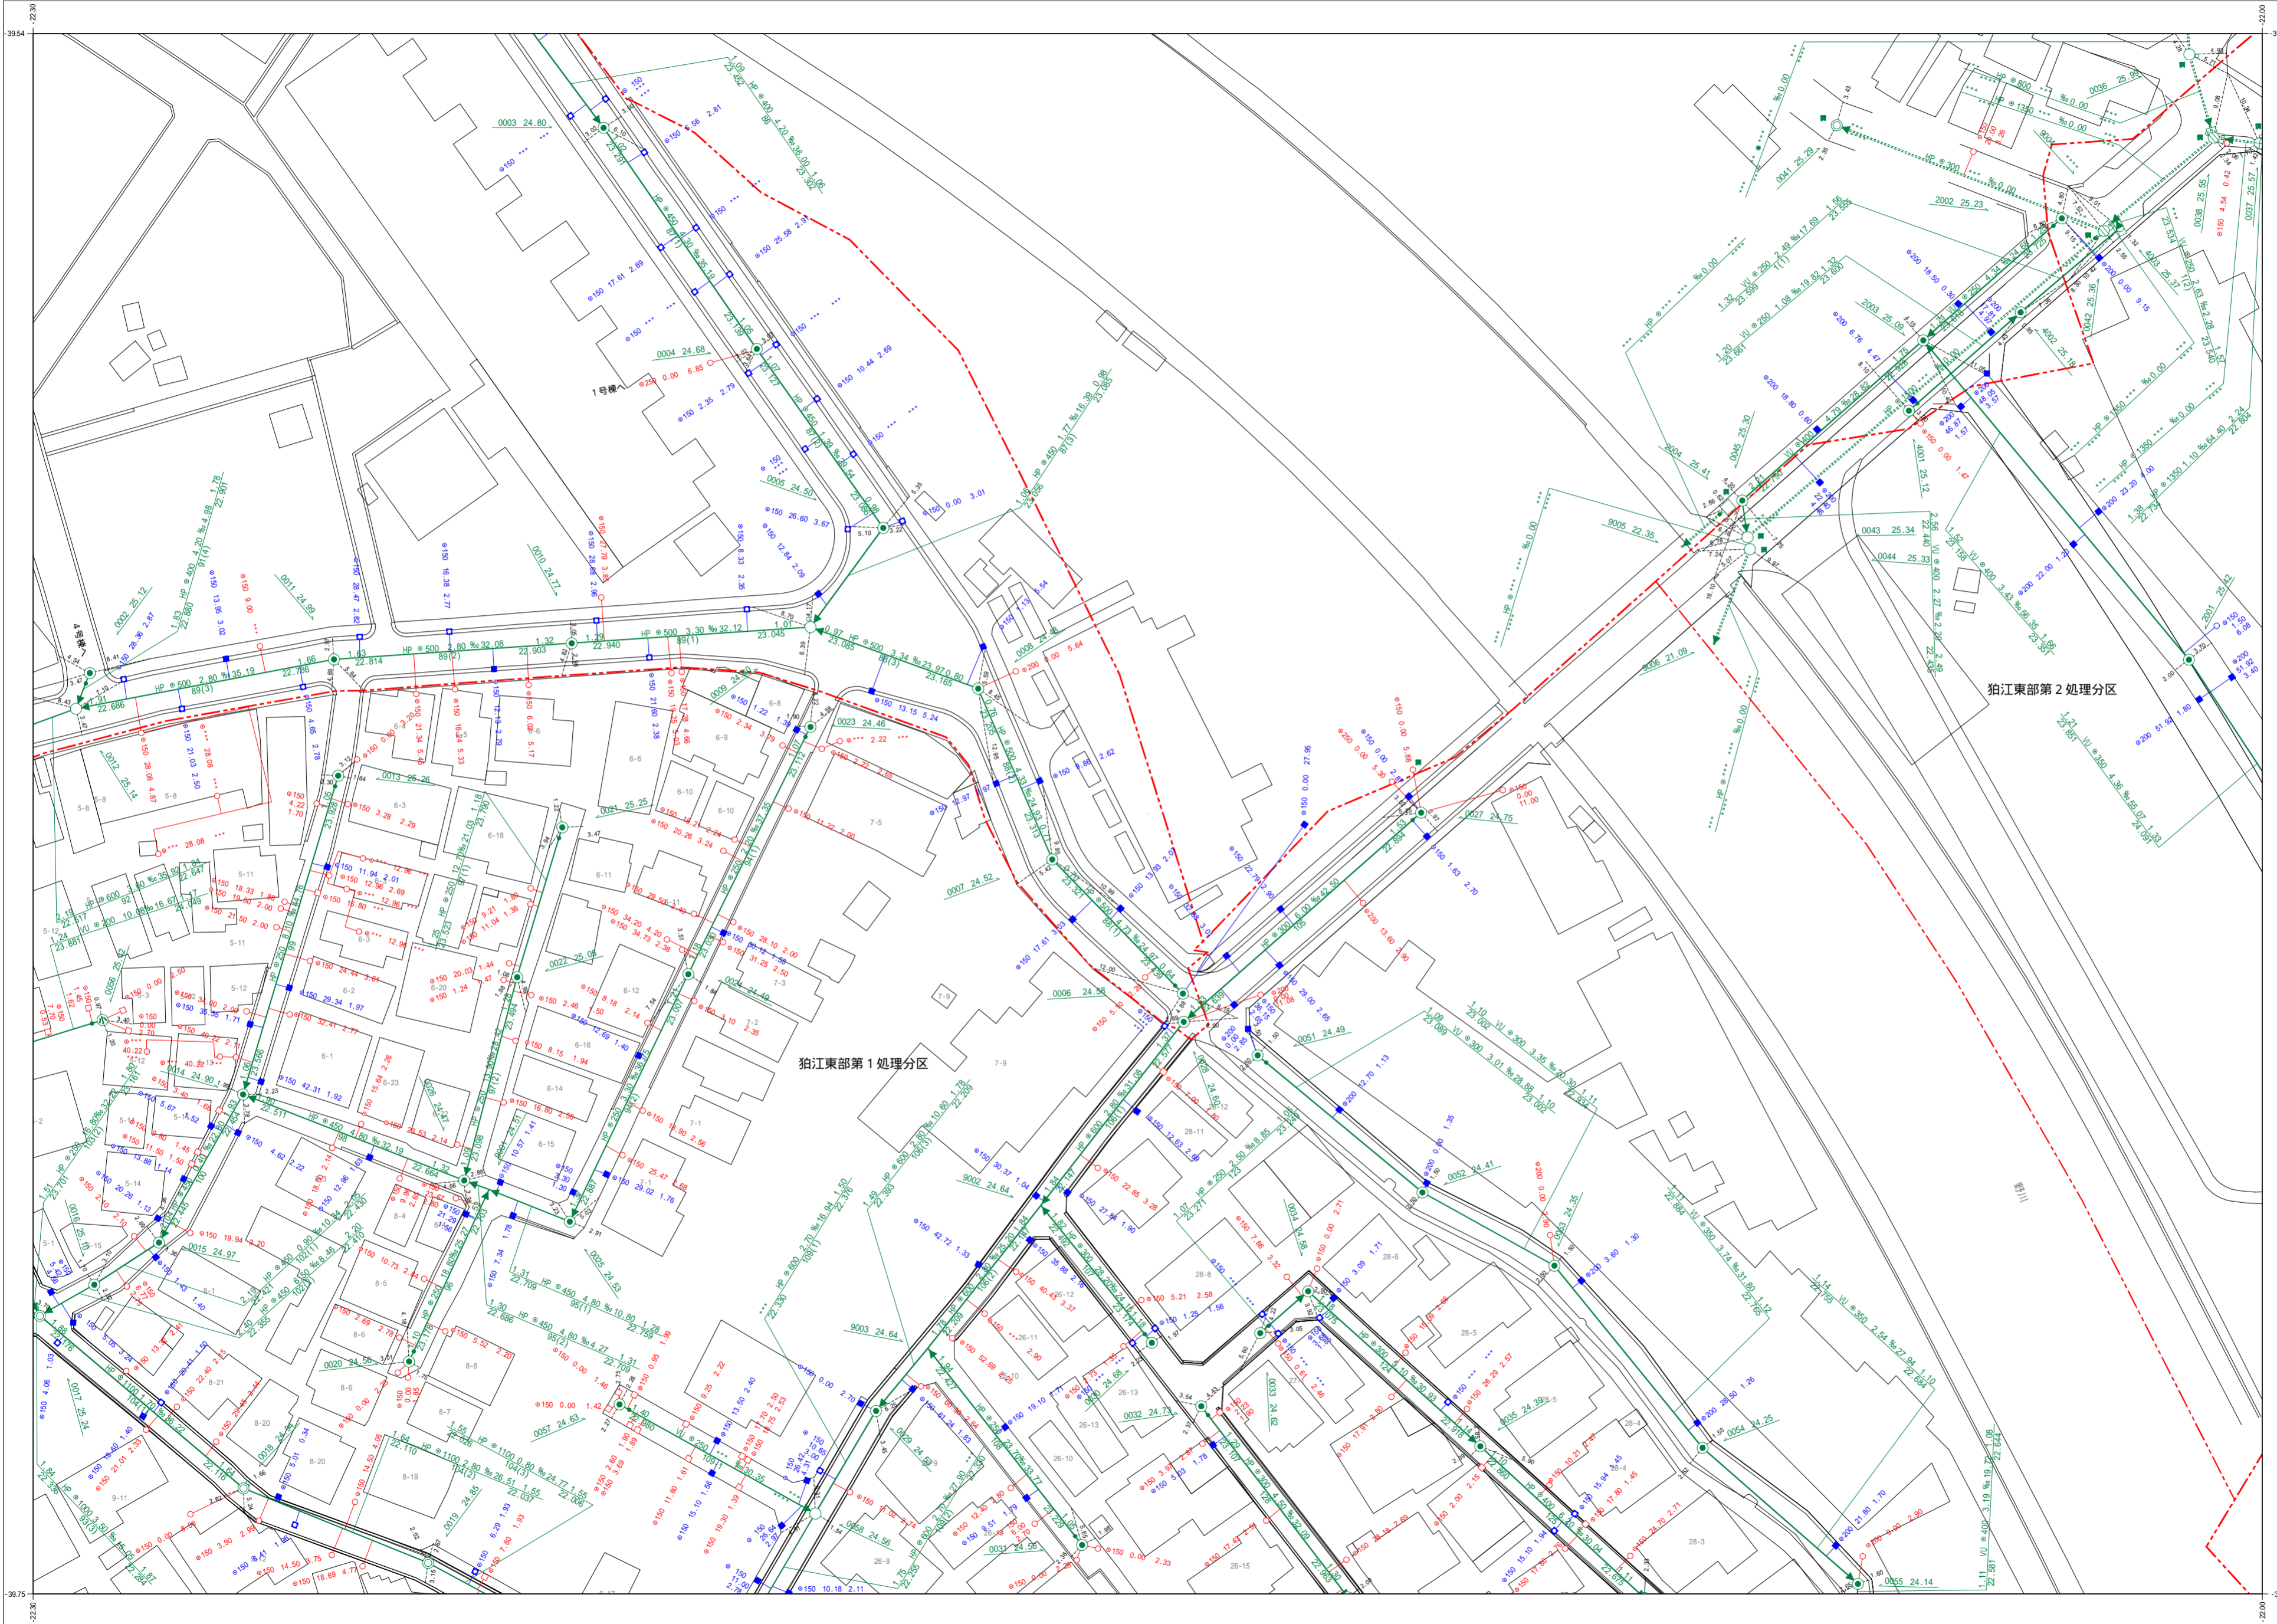

凡例	
種別	記号
<b>マンホール</b>	
0号マンホール (内径7.5cm)	○
1号マンホール (内径9.0cm)	●
2号マンホール (内径1.20cm)	○
3号マンホール (内径1.50cm)	○
4号マンホール (内径1.80cm)	⊕
5号マンホール (内径2.10×1.20cm)	⊕
6号マンホール (内径2.60×1.20cm)	□
特1号マンホール (内径6.0×9.0cm)	⊕
特2号マンホール (内径1.20×1.20cm)	■
特殊マンホール (内径5.0cm)	●
特殊マンホール (内径6.0cm)	●
特殊マンホール (内径7.0cm)	●
特殊マンホール (内径9.0cm)	⊕
特殊マンホール (内径1.50×1.50cm)	□
特殊マンホール (内径1.50×2.00cm)	□
特殊マンホール (内径2.70×2.70cm)	□
特殊マンホール (内径6.70×9.00cm)	□
特殊マンホール (内径不明)	□
組み立て2連マンホール	⊕
伏越マンホール	⊕
楕円マンホール	⊕
樹形マンホール	●
小口径マンホール	○
点検口	⊕
公樹マンホール	○
角樹マンホール	○
不明マンホール	?
流域下水マンホール	⊕
都下水マンホール	⊕
吐口	⊕
備心	○
<b>管渠</b>	
汚水幹線	—
汚水枝線	- - -
雨水幹線	—
雨水枝線	- - -
合流枝線	—
合流幹線	—
副管	□
流下矢印	▶
起点シンボル	●
転移記号	■
<b>樹</b>	
汚水樹	○
L型汚水樹	□
宅内雨水樹	○
L型宅内雨水樹	□
道路排水樹	■
道路排水浸透樹 EGSU	□
<b>表示例</b>	
上流土盛り材質 口径 勾配 距離 下流土盛り	○ 1.50 3.00 2.34 24.79 2.50
上流管底高 管番号 下流管底高	150 0.00 150 0.00
*** 表示は情報不明を意味します	
管 追加	—
管 削除	- - -
径	○
高さの基準はT.Pです	○ 150 37.33 4.38

1:600

この下水道台帳は工事竣工図を基に作成したものであり、  
現地の下水道施設と必ずしも整合するものではありません。  
この場合は、現地を優先します。



令和三年二月作成  
狛江市環境部下水道課