



狛江市公共下水道台帳平面図

B081	B082	B083
B091	B092	B093
D001	D002	D003

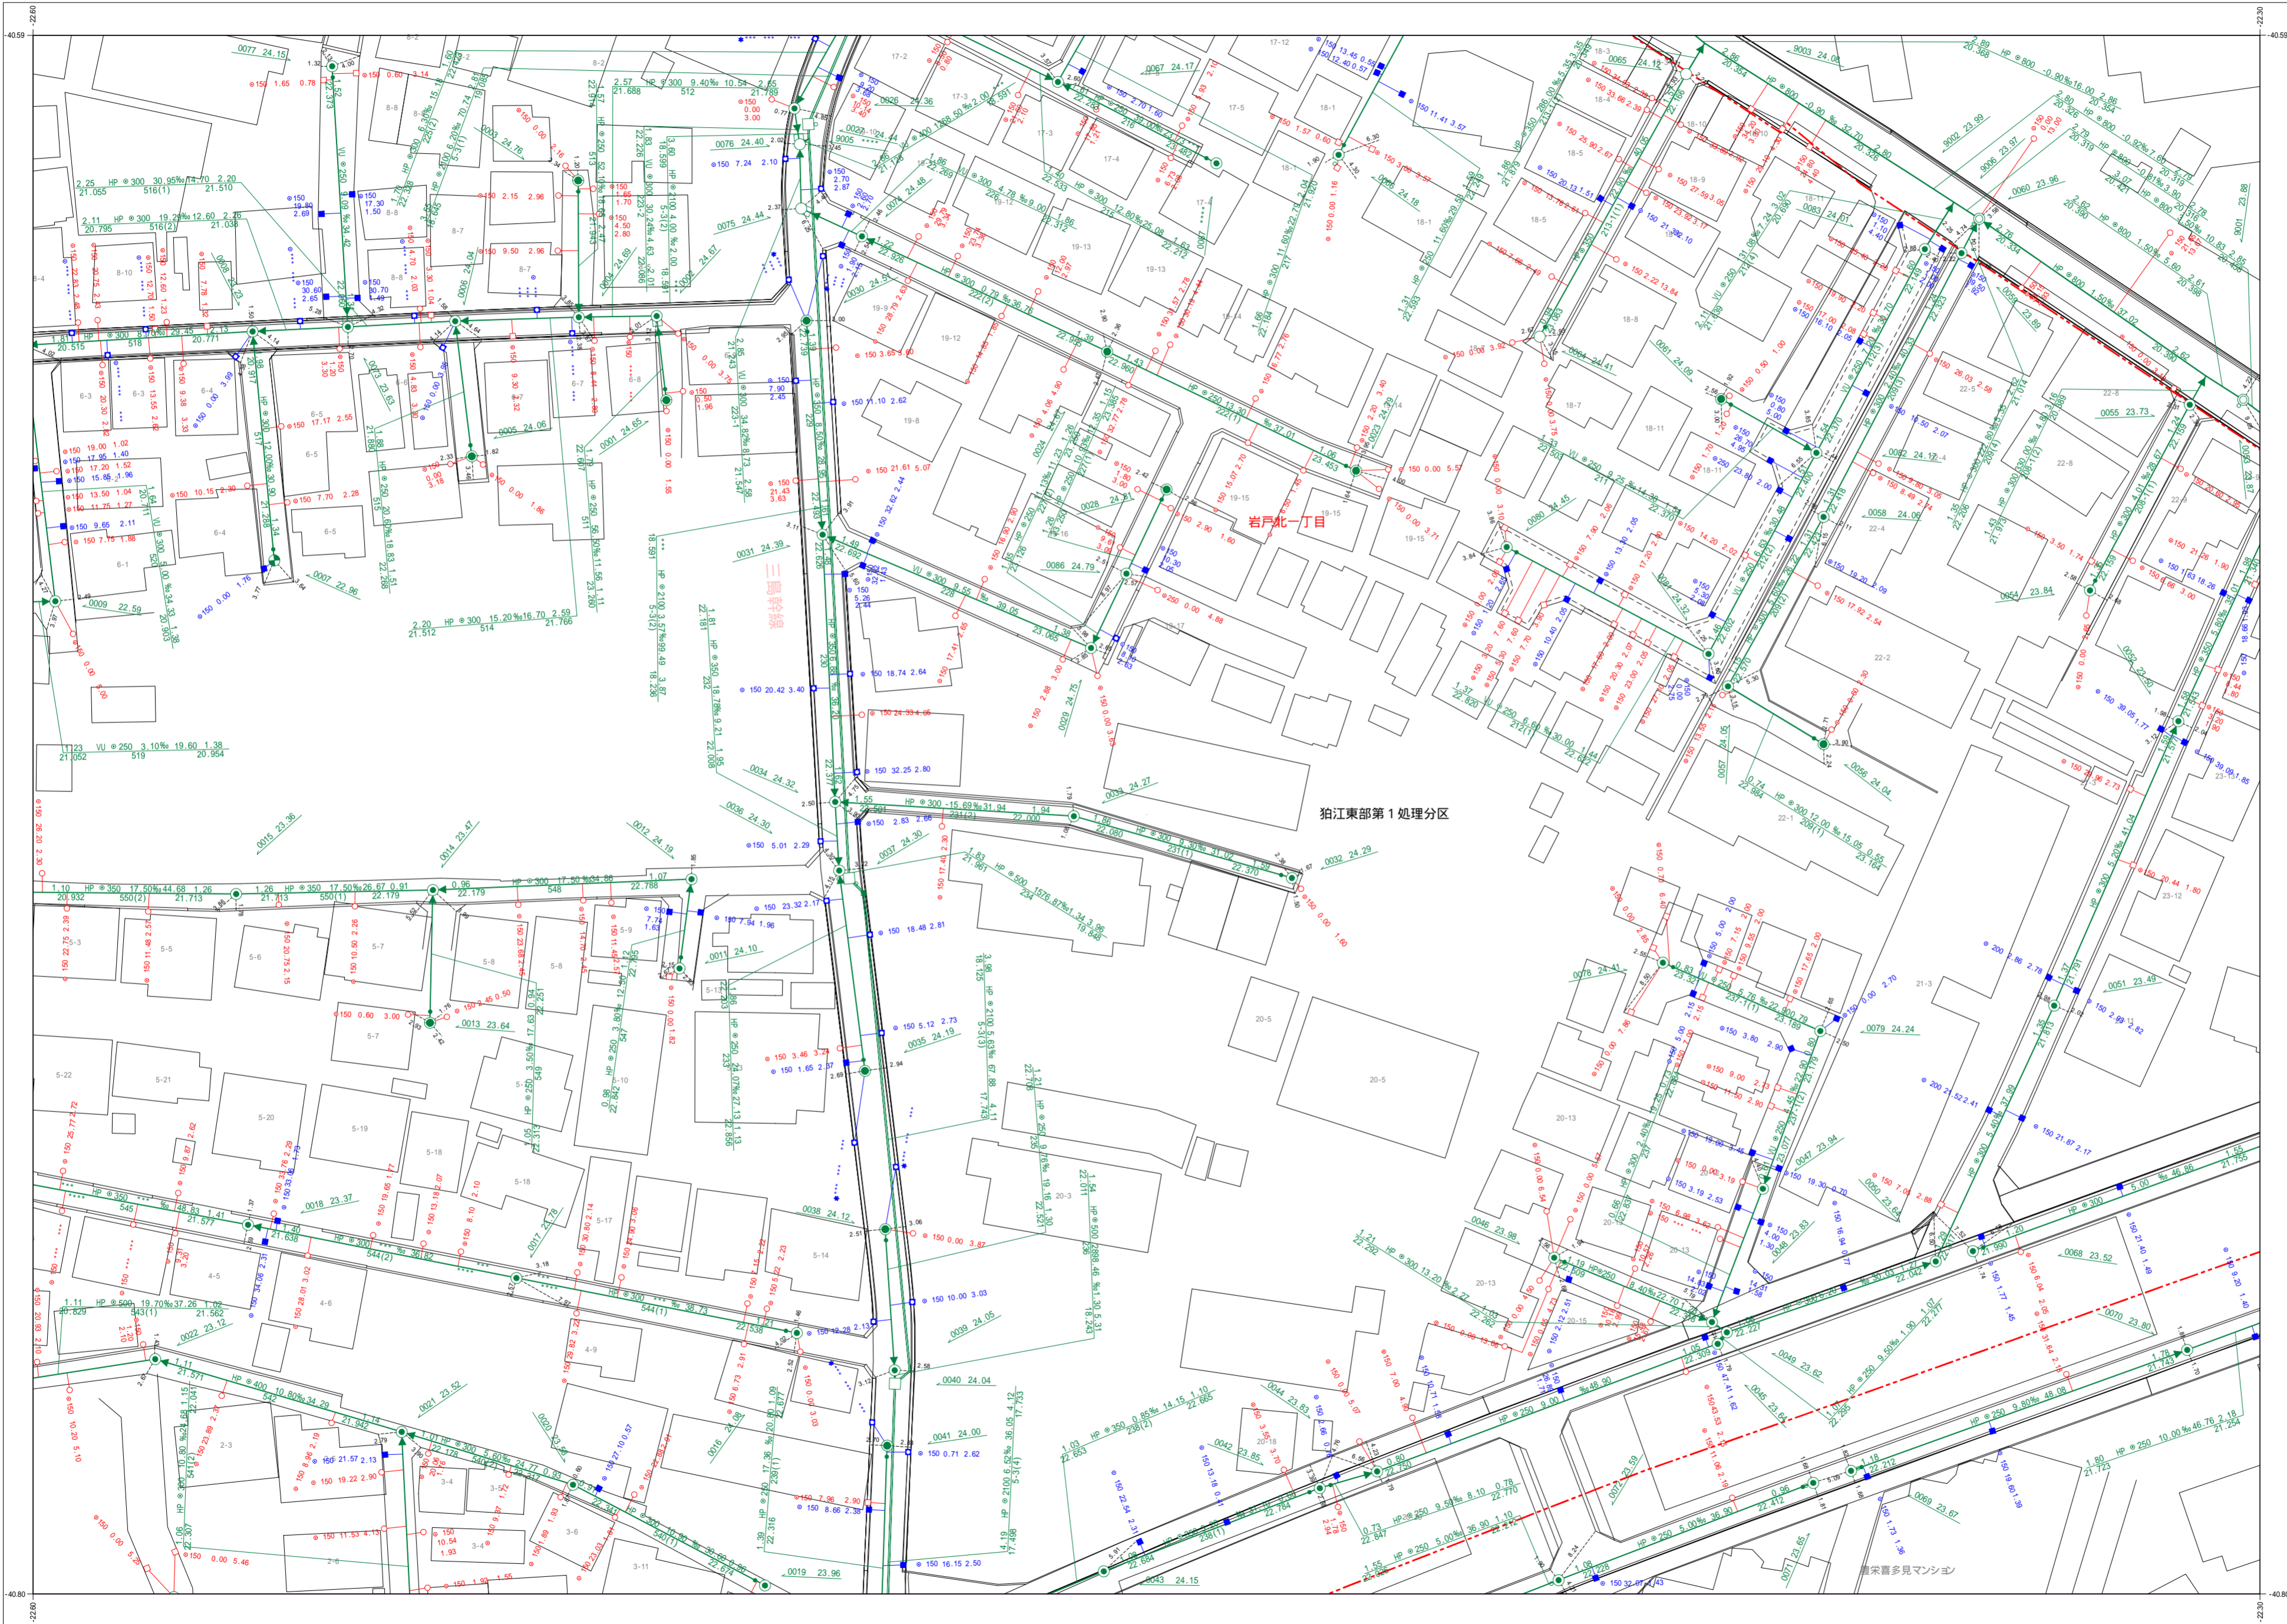

凡例	
種別	記号
マンホール	
0号マンホール (内径7.5cm)	⊙
1号マンホール (内径9.0cm)	●
2号マンホール (内径1.20cm)	○
3号マンホール (内径1.50cm)	⊕
4号マンホール (内径1.80cm)	⊗
管渠	
汚水幹線	———
汚水枝線	- - - - -
雨水幹線	⋯⋯⋯
雨水枝線	- · - · -
合流幹線	———
合流枝線	- - - - -
副管	⊠
流下矢印	▶
起点シンボル	●
転移記号	★
樹	
汚水樹	○
L型汚水樹	⊠
宅内雨水樹	○
L型宅内雨水樹	⊠
道路排水樹	■
道路排水浸透樹 EGSU	⊠
表示例	
*** 表示は情報不明を意味します	

1:600

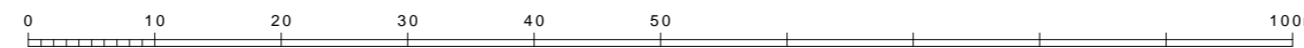

この下水道台帳は工事竣工図を基に作成したものであり、
 現地の下水道施設と必ずしも適合するものではありません。
 この場合は、現地を優先します。

令和三年二月作成
 狛江市環境部下水道課

高さの基準はT.Pです