


狛江市公共下水道台帳平面図


	A096	A097
	C006	C007
		C017

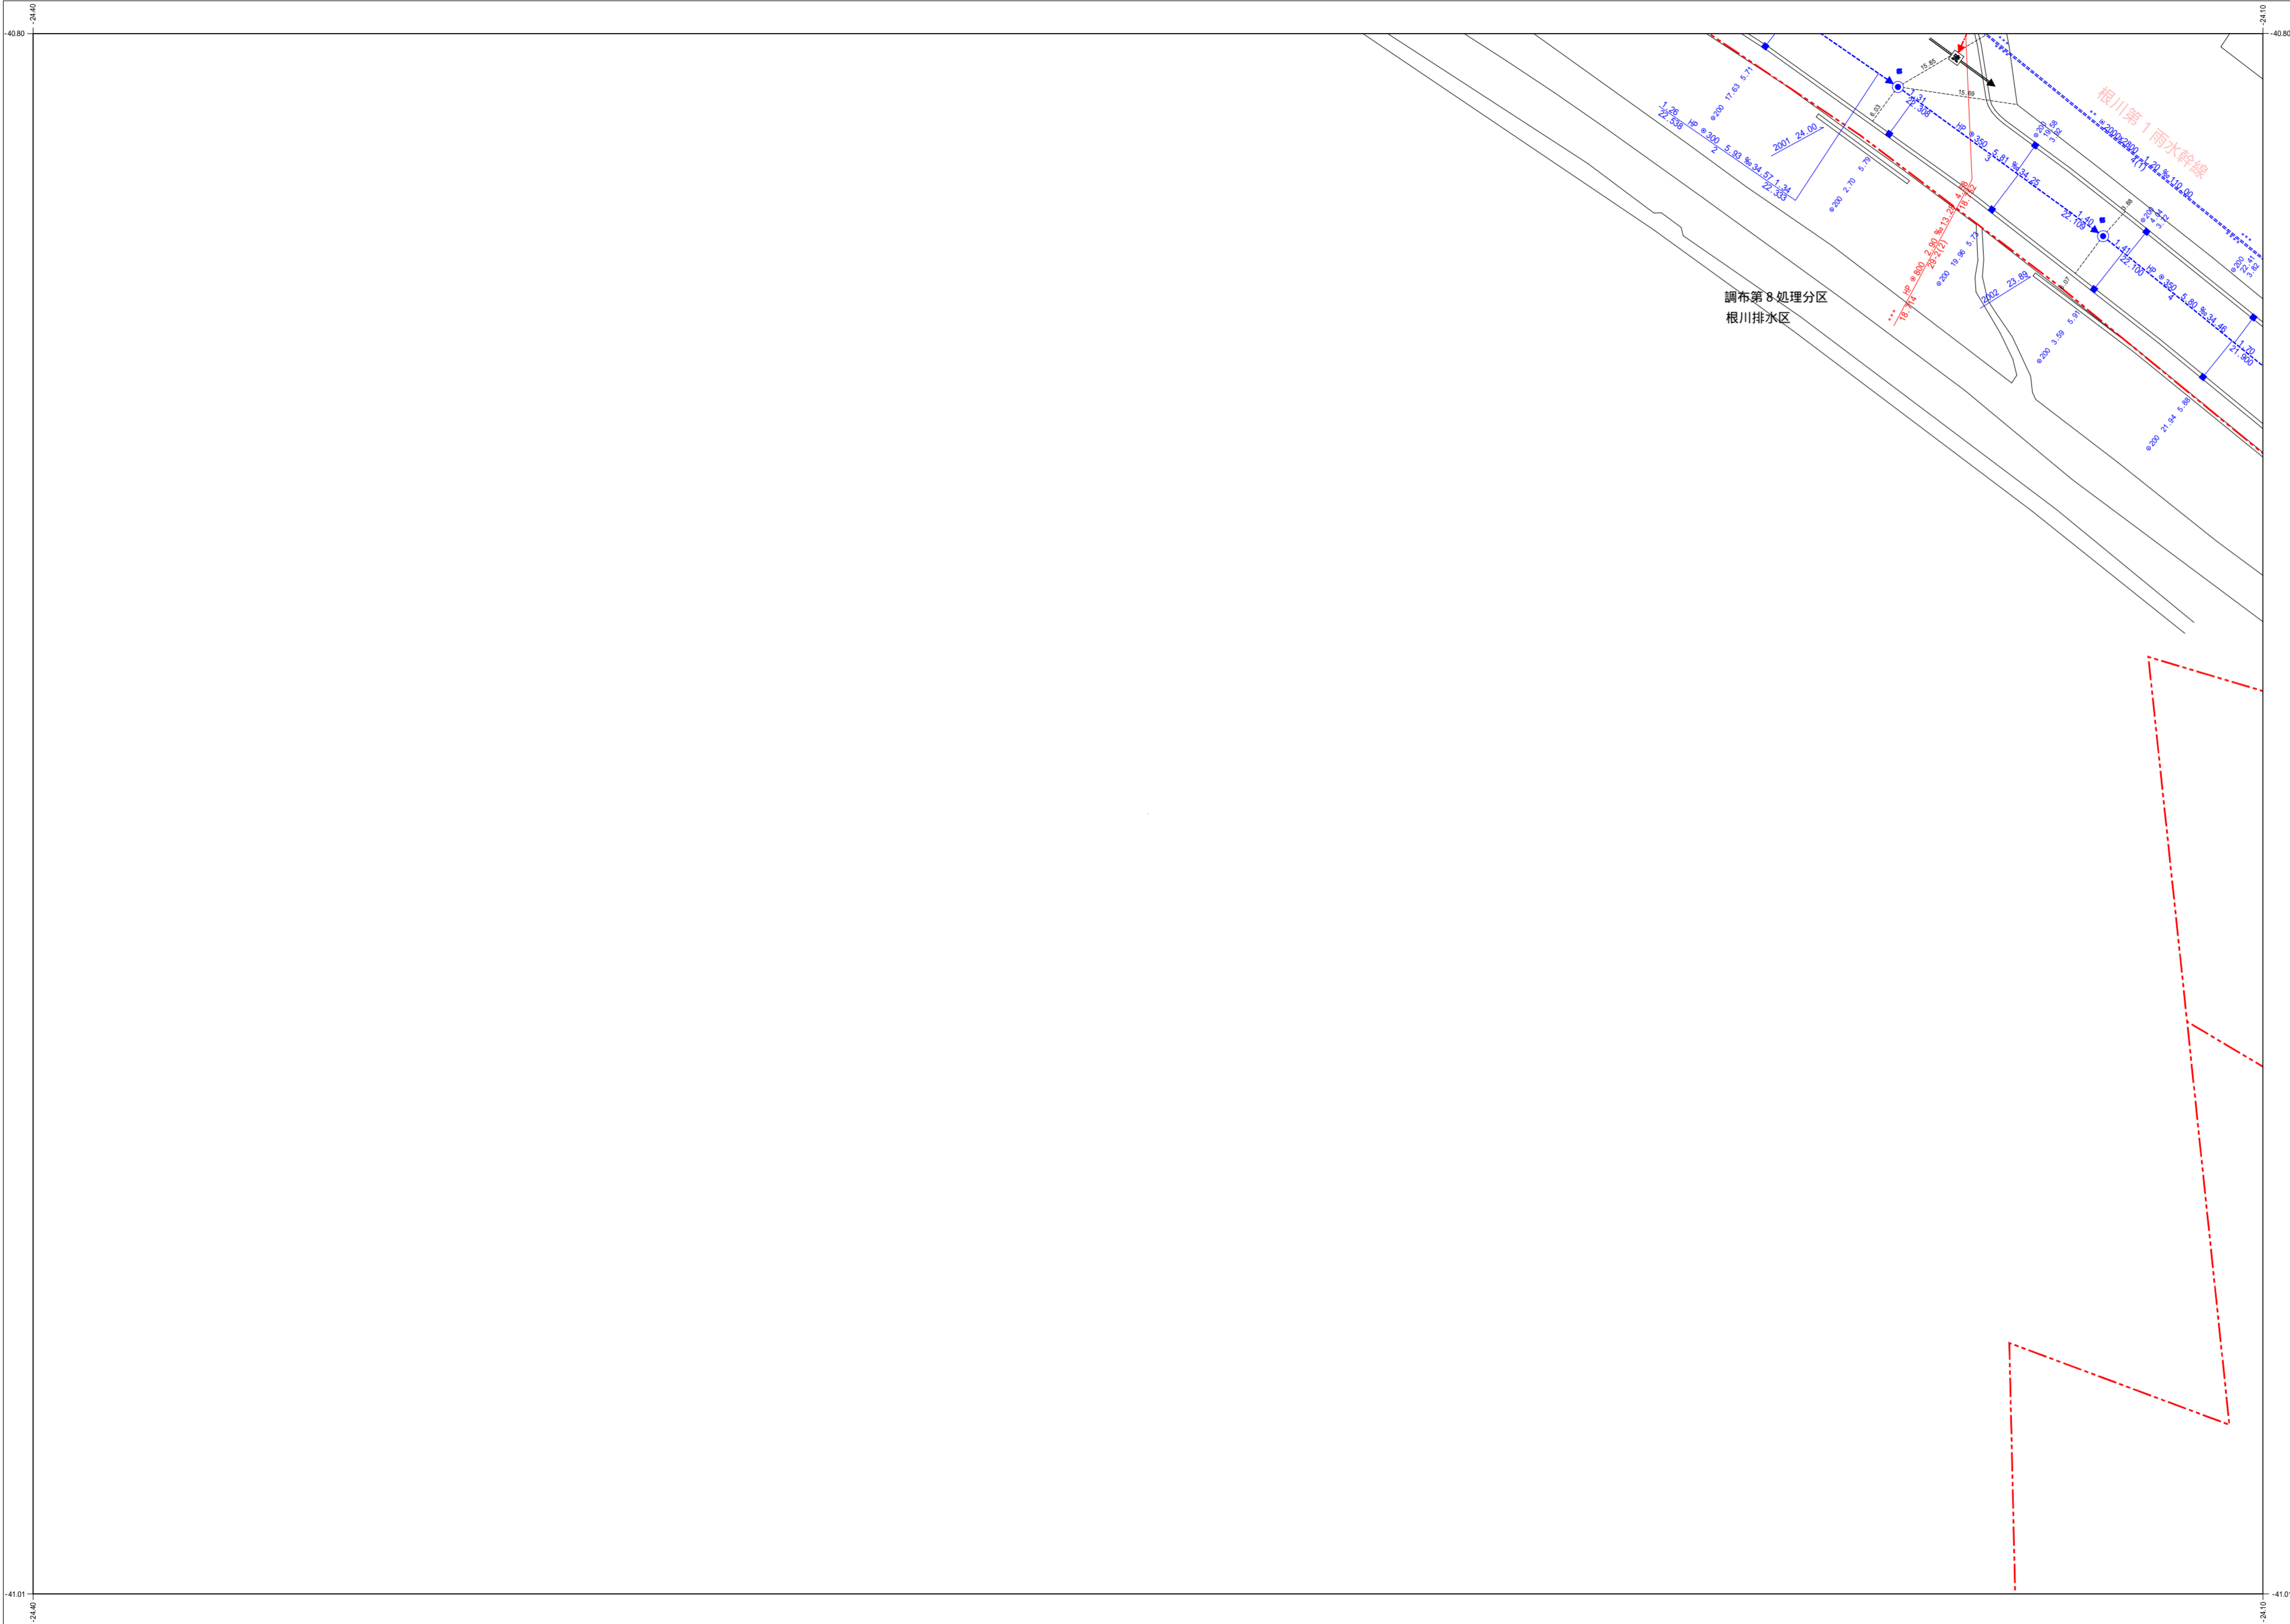

種別	記号
マンホール	
0号マンホール (内径7.5cm)	⊙
1号マンホール (内径9.0cm)	⊙
2号マンホール (内径12.0cm)	○
3号マンホール (内径15.0cm)	⊙
4号マンホール (内径18.0cm)	⊕
5号マンホール (内法21.0×12.0cm)	⊕
6号マンホール (内法26.0×12.0cm)	□
特1号マンホール (内法6.0×9.0cm)	⊕
特2号マンホール (内法12.0×12.0cm)	⊕
特殊マンホール (内径5.0cm)	⊙
特殊マンホール (内径6.0cm)	⊙
特殊マンホール (内径7.0cm)	⊙
特殊マンホール (内径9.0cm)	⊙
特殊マンホール (内径15.0×15.0cm)	⊕
特殊マンホール (内径15.0×20.0cm)	⊕
特殊マンホール (内径27.0×27.0cm)	⊕
特殊マンホール (内径67.0×90.0cm)	⊕
特殊マンホール (内径不明)	⊕
組み立て2連マンホール	⊕
伏越マンホール	⊕
楕円マンホール	⊕
樹形マンホール	●
小口径マンホール	⊙
点検口	⊕
公樹マンホール	○
角樹マンホール	□
不明マンホール	⊕
流域下水マンホール	⊕
都下水マンホール	⊕
吐口	⊕
備心	○
管渠	
汚水幹線	===
汚水枝線	---
雨水幹線	----
雨水枝線	----
合流幹線	====
合流枝線	====
副管	□
流下矢印	▶
起点シボル	●
転移記号	✱
樹	
汚水樹	—○
L型汚水樹	—□
宅内雨水樹	—○
L型宅内雨水樹	—□
道路排水樹	—■
道路排水浸透樹 EGSU	—□
表示例	
<small>上流土盛り材質 口径 勾配 距離 下流土盛り</small> 	
<small>上流管底高 管番号 下流管底高</small> 	
<small>*** 表示は情報不明を意味します</small>	
<small>通加蓋 構造 径 高さの基準はT.Pです</small> 	

令和三年二月作成
狛江市環境部下水道課

1:600

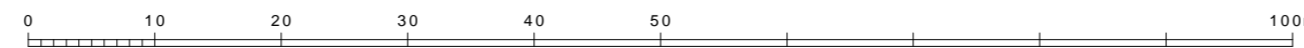

この下水道台帳は工事竣工図を基に作成したものであり、
 現地の下水道施設と必ずしも整合するものではありません。
 この場合は、現地を優先します。