
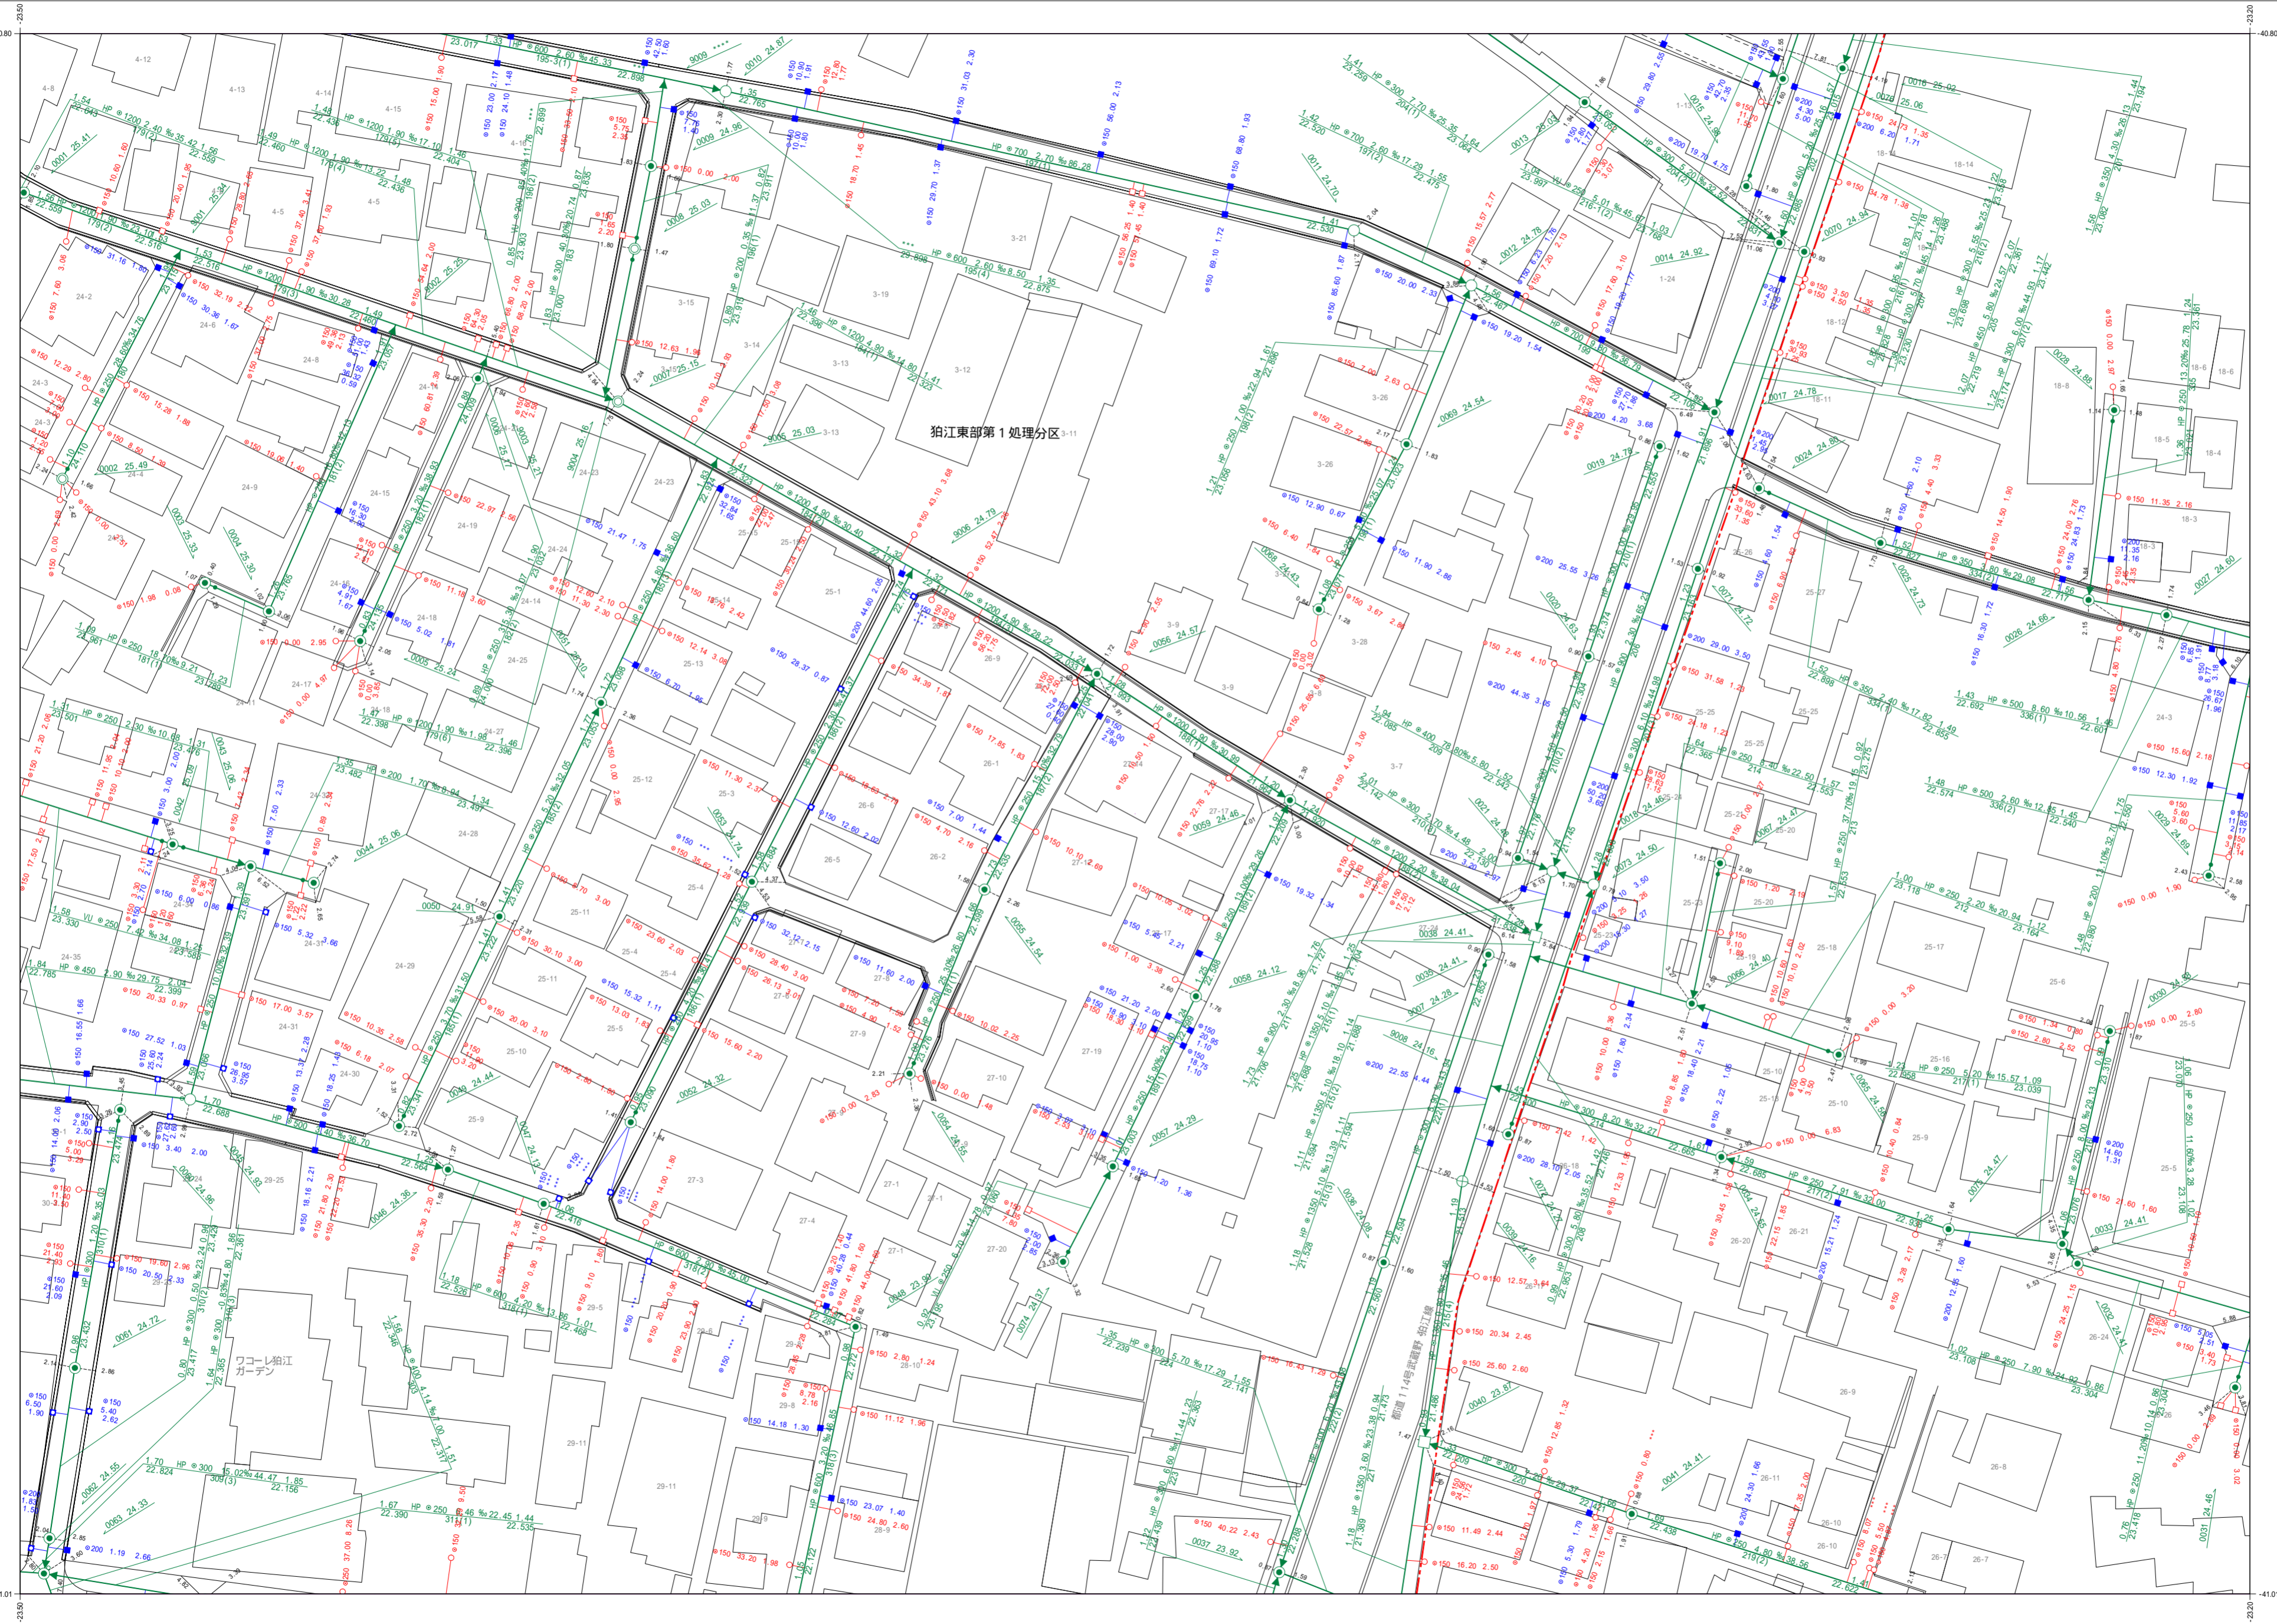



# 狛江市公共下水道台帳平面図

|      |      |      |
|------|------|------|
| A098 | A099 | A100 |
| C008 | C009 | C010 |
| C018 | C019 | C020 |

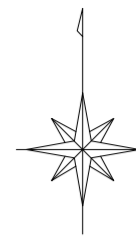

| 凡例                       |                             |
|--------------------------|-----------------------------|
| 種別                       | 記号                          |
| <b>マンホール</b>             |                             |
| 0号マンホール (内径7.5cm)        | ○                           |
| 1号マンホール (内径9.0cm)        | ●                           |
| 2号マンホール (内径1.20cm)       | ○                           |
| <b>管渠</b>                |                             |
| 汚水幹線                     | — — — — —                   |
| 汚水枝線                     | - - - - -                   |
| 雨水幹線                     | ⋯⋯⋯                         |
| 雨水枝線                     | - · - · -                   |
| 合流幹線                     | — — — — —                   |
| 合流枝線                     | - - - - -                   |
| 副管                       | □                           |
| 流下矢印                     | ▶                           |
| 起点シンボル                   | ●                           |
| 転移記号                     | ■                           |
| <b>樹</b>                 |                             |
| 汚水樹                      | ○                           |
| L型汚水樹                    | ⊥                           |
| 宅内雨水樹                    | ○                           |
| L型宅内雨水樹                  | ⊥                           |
| 道路排水樹                    | ■                           |
| 道路排水浸透樹 EGSU             | ■                           |
| <b>表示例</b>               |                             |
| 上流土盛り材質 口径 勾配 距離 下流土盛り   | ○ 1.50 2.00 1.00 24.70 2.00 |
| 上流管底高 管番号 下流管底高          | 1.50 2.00 1.00 24.70 2.00   |
| *** 表示は情報不明を意味します        |                             |
| 管 追加                     | —                           |
| 管 変更                     | -                           |
| 管 削除                     | ⋯                           |
| 管 径                      | ○                           |
| 管 高さの基準はT.Pです            | ○ 150 37.33 4.38            |

1:600

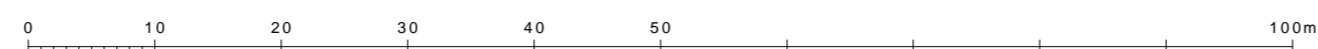

この下水道台帳は工事竣工図を基に作成したものであり、  
 現地の下水道施設と必ずしも整合するものではありません。  
 この場合は、現地を優先します。