
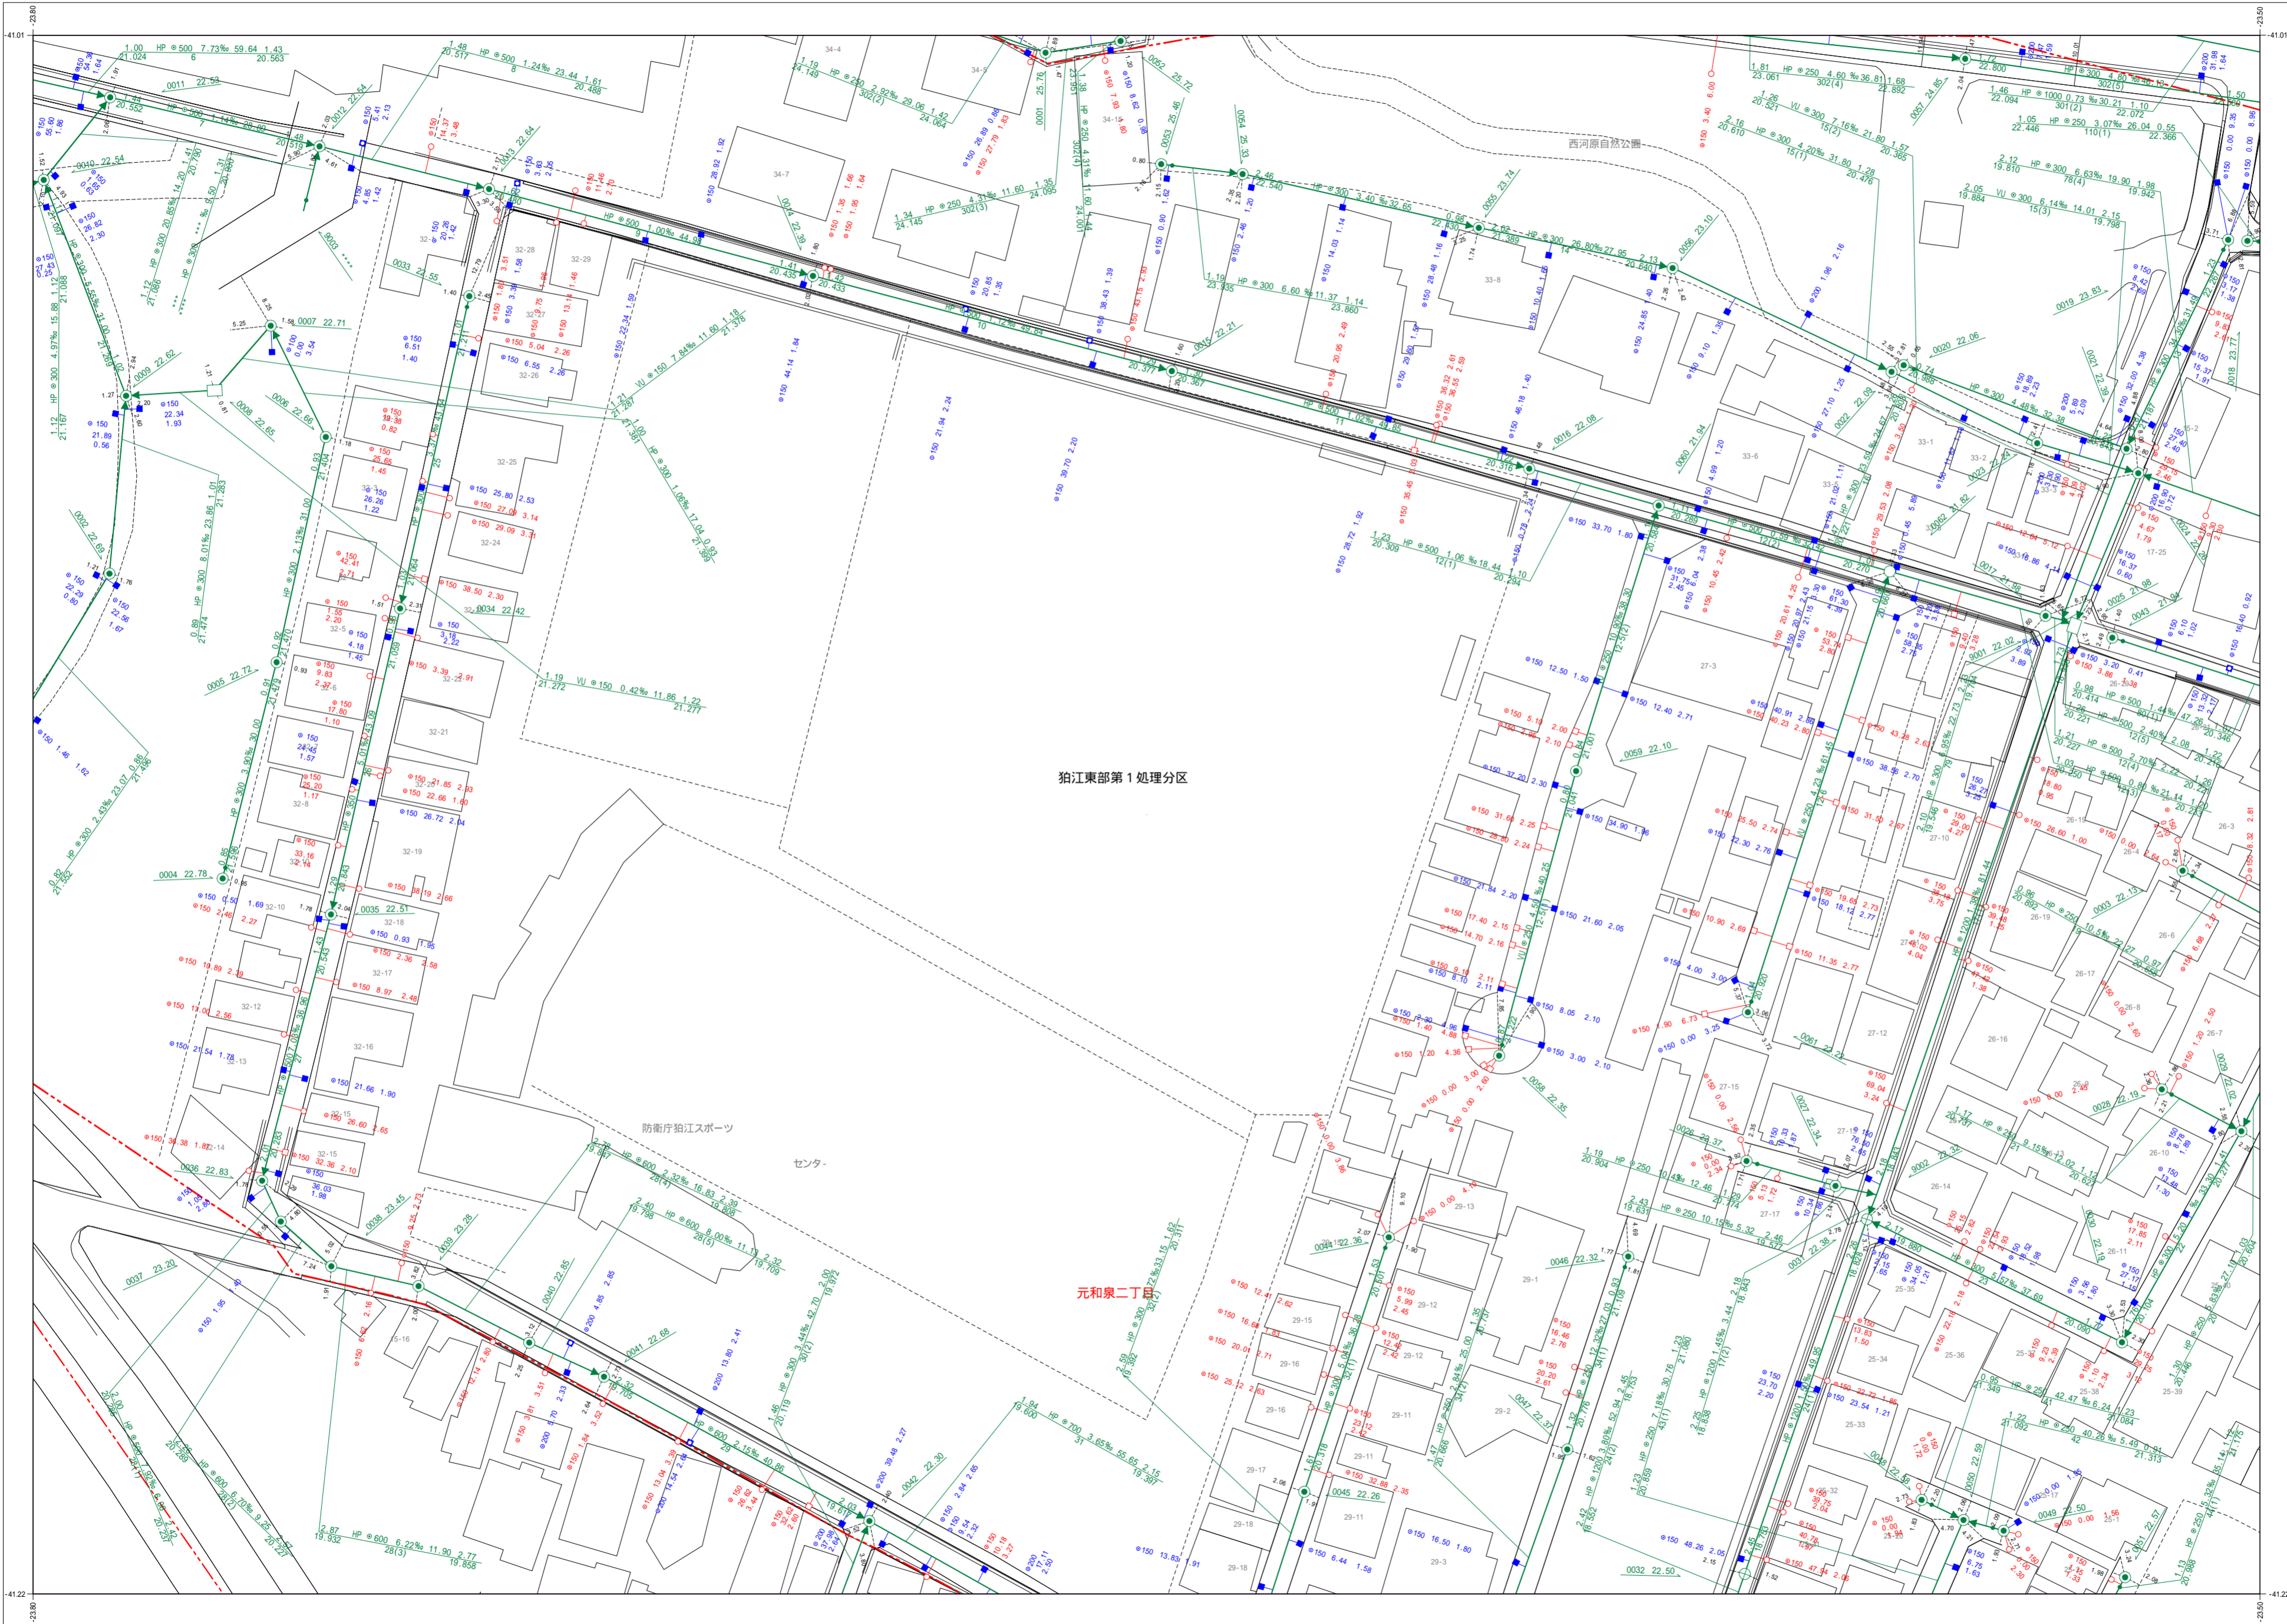


狛江市公共下水道台帳平面図

C007	C008	C009
C017	C018	C019
C028	C029	

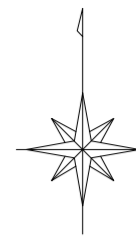

狛江東部第1処理分区

防衛庁狛江スポーツセンター

元和泉二丁目

令和三年二月作成

狛江市環境部下水道課

凡例	
種別	記号
マンホール	
0号マンホール (内径7.5cm)	○
1号マンホール (内径9.0cm)	●
2号マンホール (内径1.20m)	○
3号マンホール (内径1.50m)	○
4号マンホール (内径1.80m)	○
5号マンホール (内径2.10×1.20m)	○
6号マンホール (内径2.60×1.20m)	□
特1号マンホール (内径6.0×9.0cm)	□
特2号マンホール (内径1.20×2.70m)	□
特殊マンホール (内径5.0cm)	○
特殊マンホール (内径6.0cm)	○
特殊マンホール (内径7.0cm)	○
特殊マンホール (内径9.0cm)	○
特殊マンホール (内径1.50×1.50m)	□
特殊マンホール (内径1.50×2.00m)	□
特殊マンホール (内径2.0×2.70m)	□
特殊マンホール (内径6.70×9.00m)	□
特殊マンホール (内径不明)	○
組み立て2連マンホール	□
伏越マンホール	□
楕円マンホール	○
樹形マンホール	●
小口径マンホール	○
点検口	○
公樹マンホール	○
角樹マンホール	○
不明マンホール	○
流域下水マンホール	○
都下水マンホール	○
吐口	○
備心	○
管渠	
污水幹線	—
污水枝線	—
雨水幹線	—
雨水枝線	—
合流幹線	—
合流枝線	—
副管	□
流下矢印	▶
起点シンボル	●
転移記号	■
樹	
污水樹	○
L型汚水樹	○
宅内雨水樹	○
L型宅内雨水樹	○
道路排水樹	■
道路排水浸透樹 EGSU	■
表示例	
上流土盛り材質 口径 勾配 距離 下流土盛り	○ 150 300 2.34% 24.70 2.34
上流管底高 管底番号 下流管底高	19.852 28(3) 19.855
*** 表示は情報不明を意味します	
管	—
追加	—
継ぎ	—
管	—
径	—
高さの基準はT.Pです	—

この下水道台帳は工事竣工図を基に作成したものであり、
 現地の下水道施設と必ずしも整合するものではありません。
 この場合は、現地を優先します。

1:600

