


狛江市公共下水道台帳平面図


C030

C019	C020	D011
C029	C030	D021
C039	C040	D031

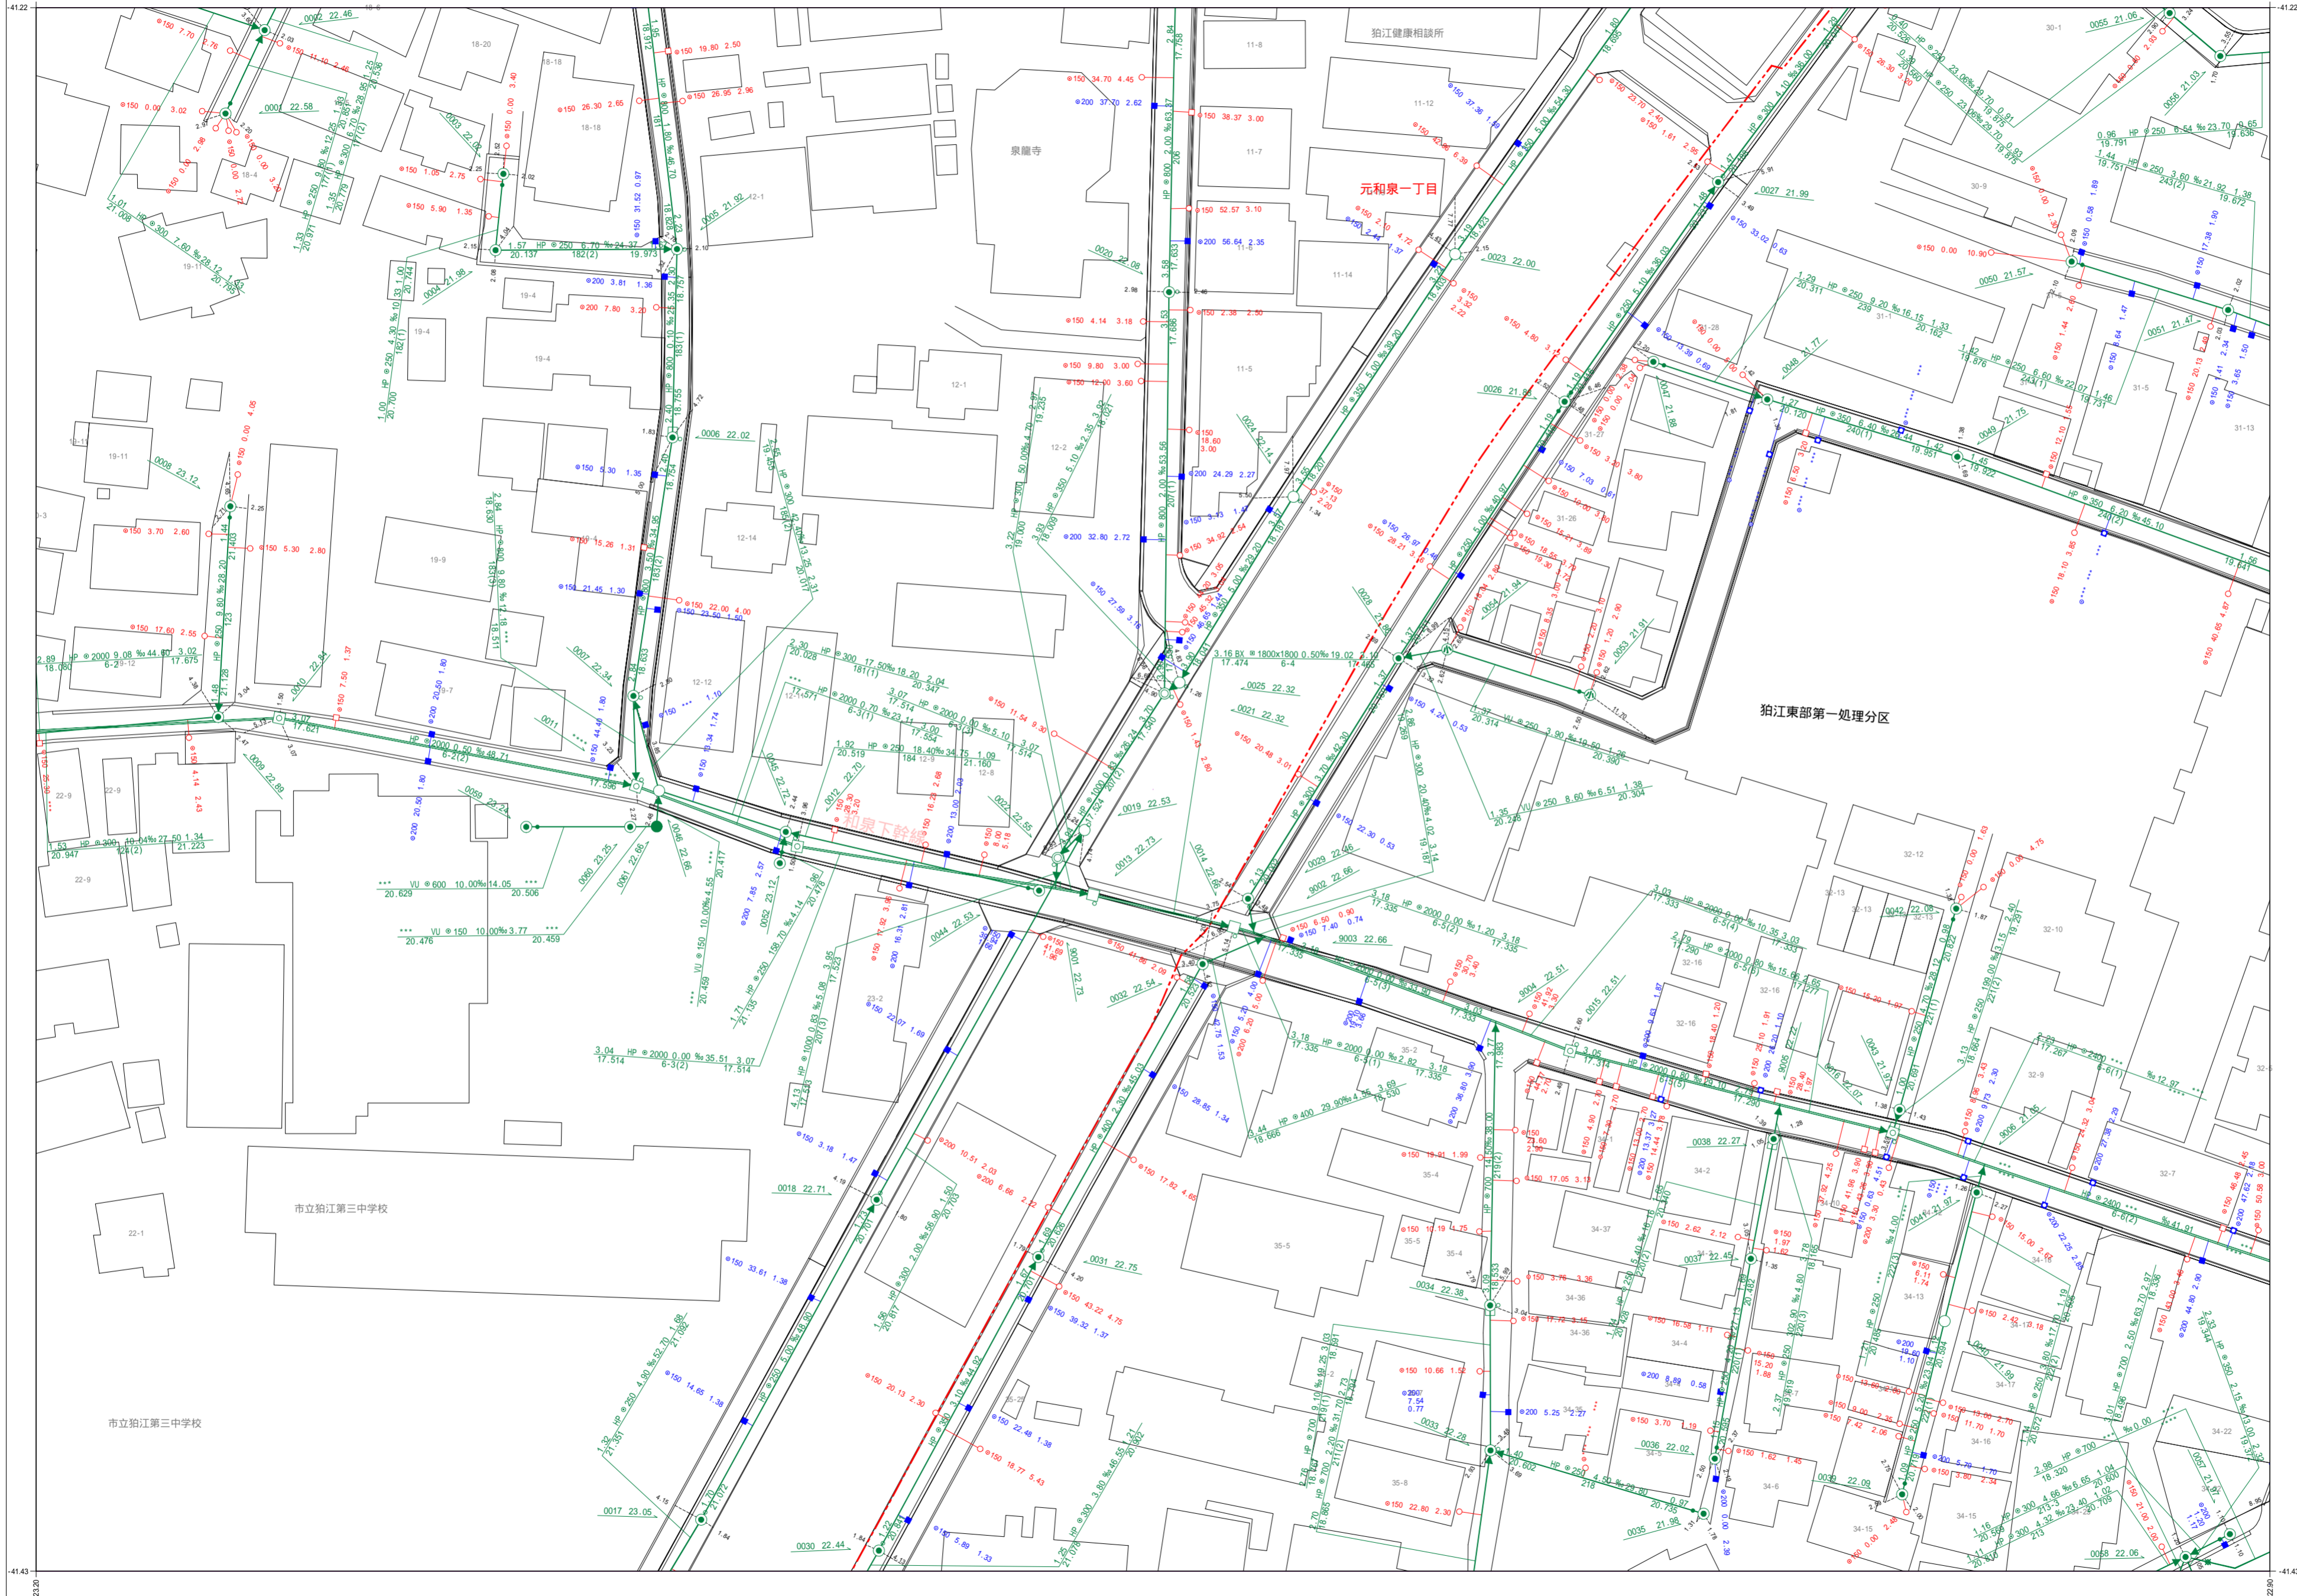

種別	記号
マンホール	
0号マンホール (内径7.5cm)	⊙
1号マンホール (内径9.0cm)	⊙
2号マンホール (内径12.0cm)	⊙
3号マンホール (内径15.0cm)	⊙
4号マンホール (内径18.0cm)	⊙
5号マンホール (内径21.0cm)	⊙
6号マンホール (内径24.0cm)	⊙
特1号マンホール (内径6.0x9.0cm)	⊙
特2号マンホール (内径1.20x1.20cm)	⊙
特殊マンホール (内径5.0cm)	⊙
特殊マンホール (内径6.0cm)	⊙
特殊マンホール (内径7.0cm)	⊙
特殊マンホール (内径9.0cm)	⊙
特殊マンホール (内径1.50x1.50cm)	⊙
特殊マンホール (内径1.50x2.00cm)	⊙
特殊マンホール (内径2.00x2.70cm)	⊙
特殊マンホール (内径6.70x9.00cm)	⊙
特殊マンホール (内径不明)	⊙
組み立て2連マンホール	⊙
伏越マンホール	⊙
楕円マンホール	⊙
楕形マンホール	⊙
小口径マンホール	⊙
点検口	⊙
公樹マンホール	⊙
角樹マンホール	⊙
不明マンホール	⊙
流域下水マンホール	⊙
都下水マンホール	⊙
吐口	⊙
備心	⊙
管渠	
汚水幹線	—
汚水枝線	—
雨水幹線	—
雨水枝線	—
合流幹線	—
合流枝線	—
副管	—
流下矢印	▶
起点シンボル	●
転移記号	■
構	
汚水樹	○
L型汚水樹	○
宅内雨水樹	○
L型宅内雨水樹	○
道路排水樹	■
道路排水浸透樹 EGSU	■
表示例	
上流土盛り材 管径 勾配 距離 下流土盛り	—
上流管底高 管番号 下流管底高	—
*** 表示は情報不明を意味します	

1:600

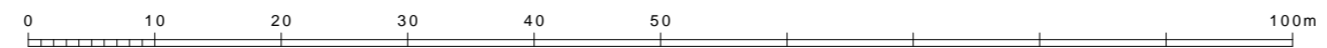

この下水道台帳は工事竣工図を基に作成したものであり、
現地の下水道施設と必ずしも適合するものではありません。
この場合は、現地を優先します。

C030

令和三年二月作成 狛江市環境部下水道課

高さの基準はT.Pです