


狛江市公共下水道台帳平面図



B092	B093	B094
D002	D003	D004
D012	D013	D014

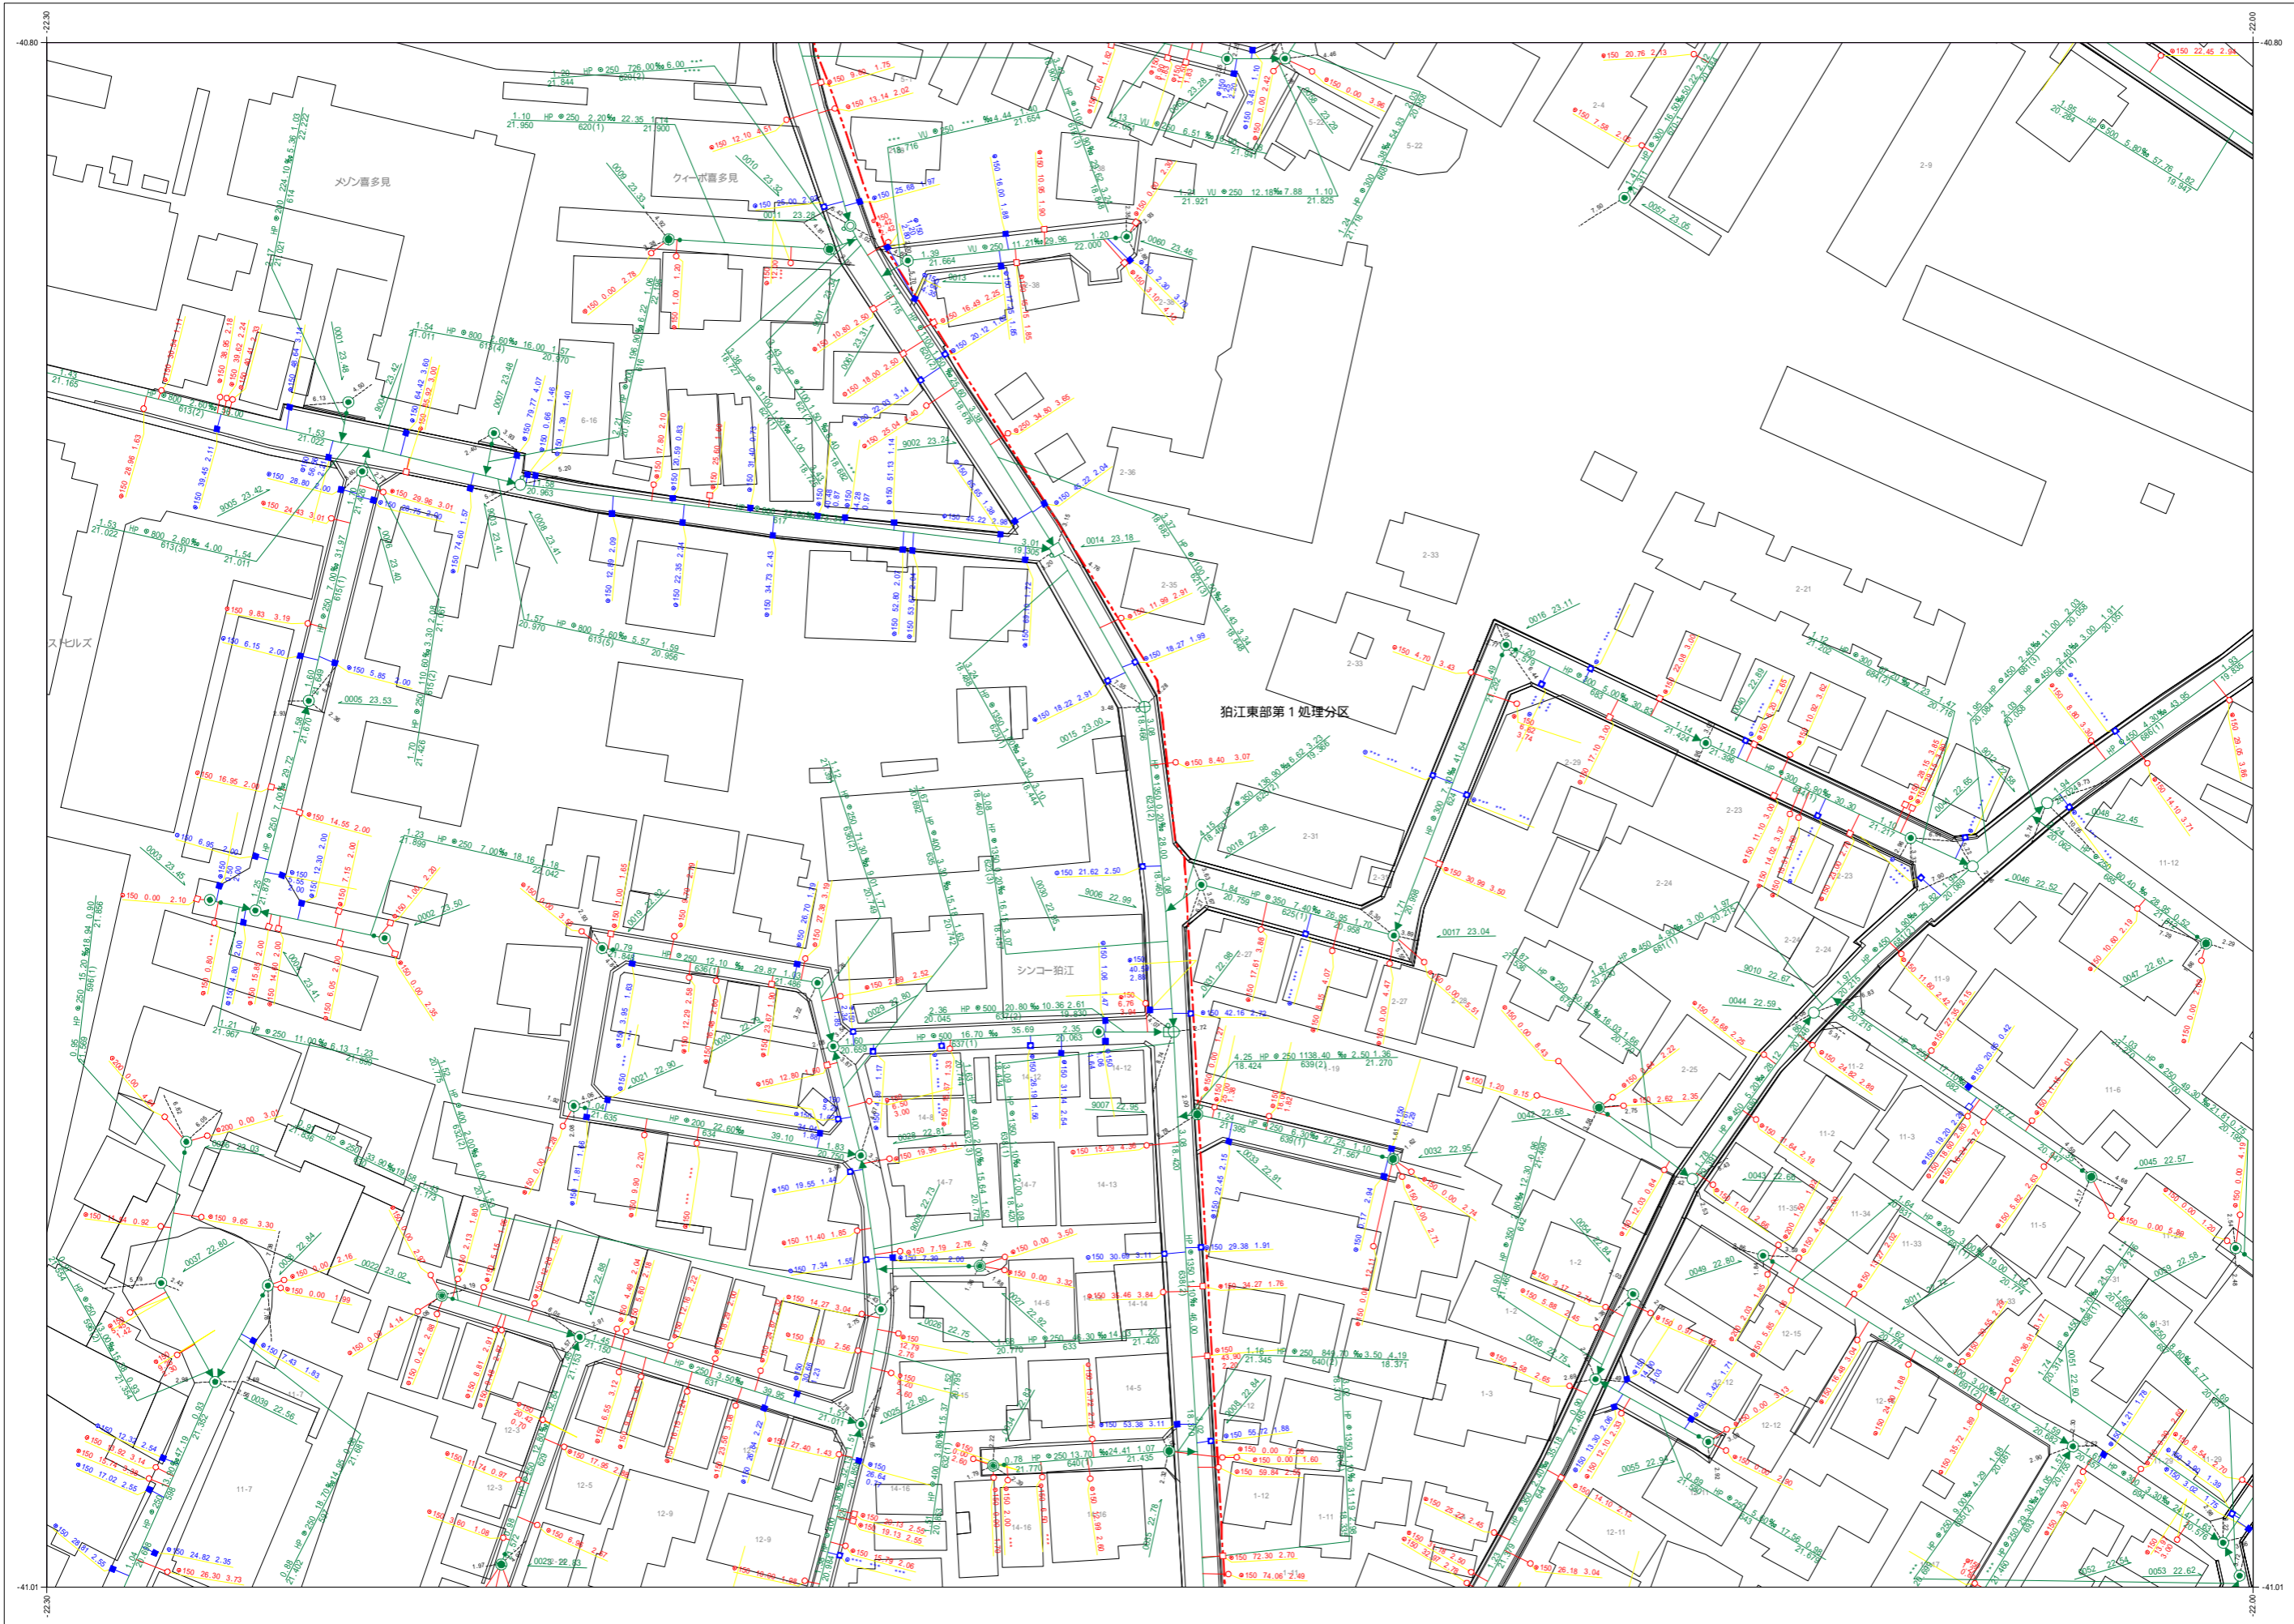

凡例

種別	記号
----	----


マンホール	
0号マンホール (内径7.5cm)	○
1号マンホール (内径8.0cm)	○
2号マンホール (内径12.0cm)	○
3号マンホール (内径15.0cm)	○
4号マンホール (内径18.0cm)	○
5号マンホール (内径21.0×12.0cm)	○
6号マンホール (内径26.0×12.0cm)	○
特殊マンホール (内径6.0×9.0cm)	○
特殊マンホール (内径12.0×12.0cm)	○
特殊マンホール (内径5.0cm)	○
特殊マンホール (内径6.0cm)	○
特殊マンホール (内径15.0×15.0cm)	○
特殊マンホール (内径15.0×2.0cm)	○
特殊マンホール (内径2.0×2.7cm)	○
特殊マンホール (内径7.0×9.0cm)	○
特殊マンホール (内径不明)	○
組み立て2層マンホール	○
伏越マンホール	○
横行マンホール	○
樹形マンホール	○
小口径マンホール	○
点検口	○
公樹マンホール	○
角樹マンホール	○
不明マンホール	○
流域下水マンホール	○
都下水マンホール	○
吐口	○
備心	○

管渠	
汚水幹線	———
汚水枝線	———
雨水幹線	———
雨水枝線	———
合流幹線	———
合流枝線	———
副管	———
流下矢印	▶
起点シンボル	○
転移記号	●

樹	
汚水樹	○
L型汚水樹	○
宅内雨水樹	○
L型宅内雨水樹	○
道端排水樹	○
道端排水樹	○

表示例

令和五年三月作成
狛江市環境部下水道課

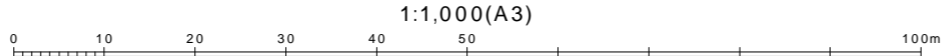

この下水道台帳は工事竣工図を基に作成したものであり、
現地の下水道施設と必ずしも整合するものではありません。
この場合は、現地を優先します。