



# 狛江市公共下水道台帳平面図

D001	D002	D003
D011	D012	D013
D021	D022	D023

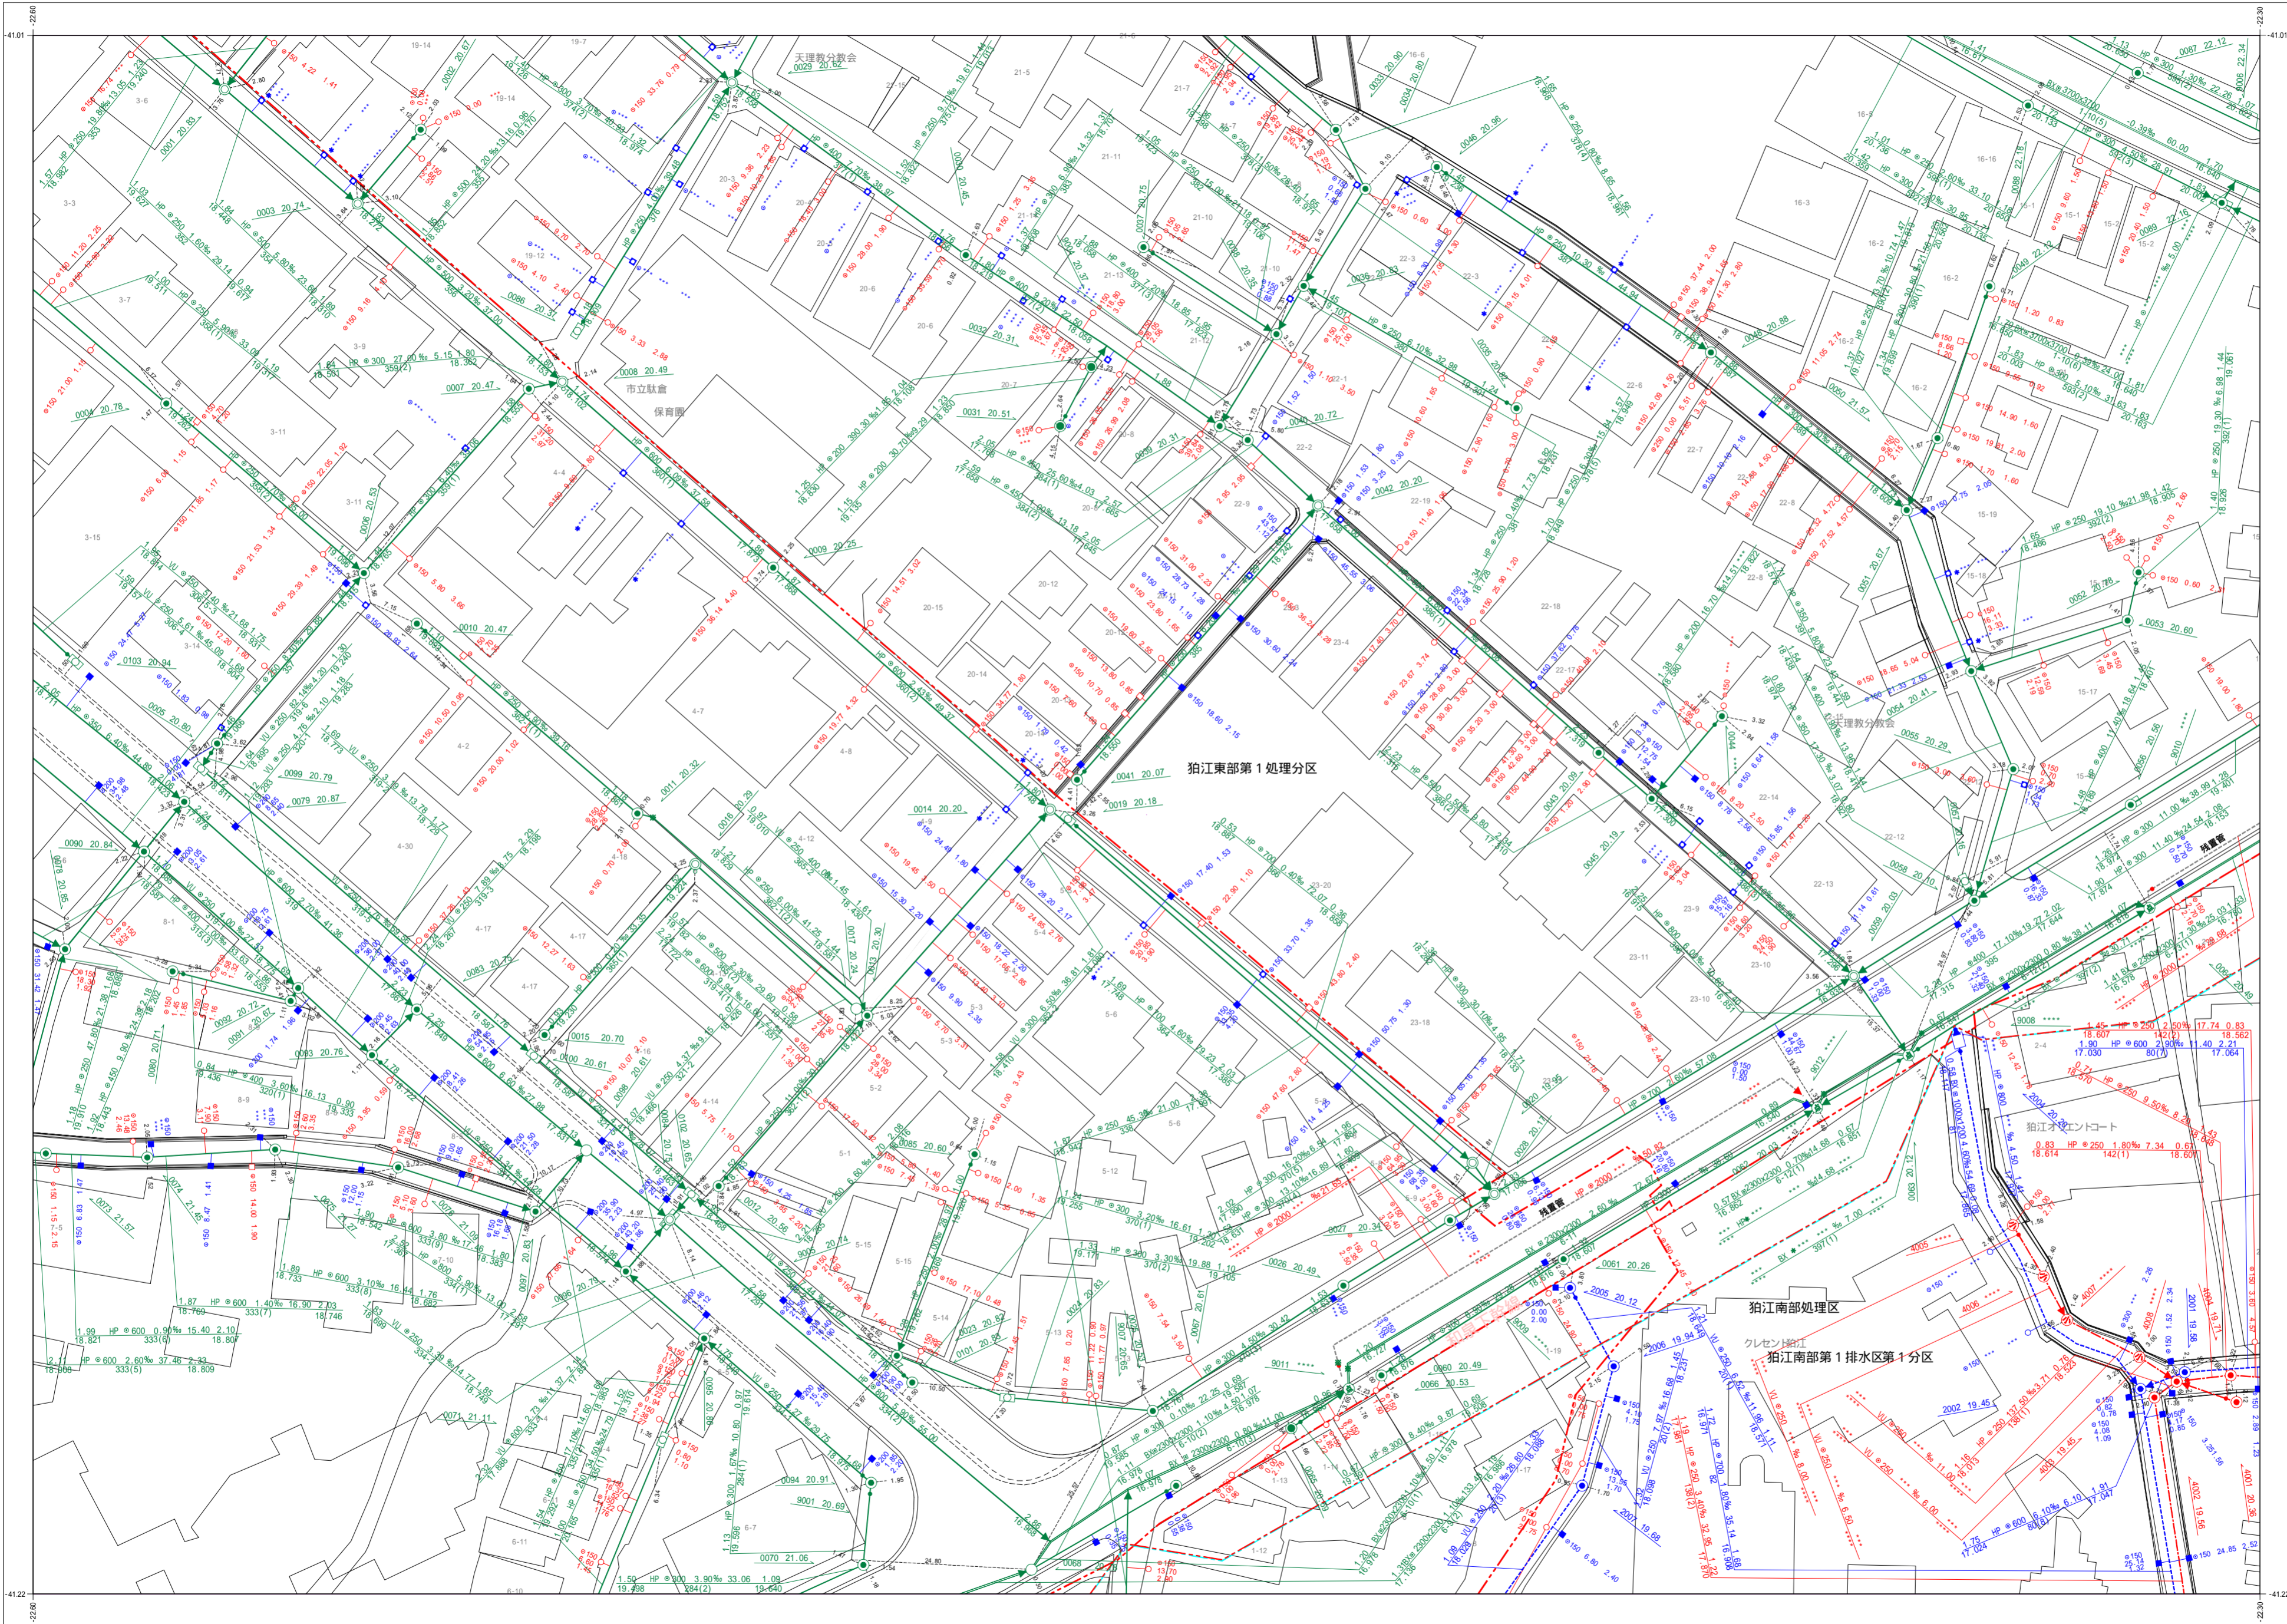

凡例	
種別	記号
<b>マンホール</b>	
0号マンホール (内径75cm)	○
1号マンホール (内径90cm)	●
2号マンホール (内径120cm)	○
3号マンホール (内径150cm)	○
4号マンホール (内径180cm)	⊕
5号マンホール (内径210cm)	⊕
6号マンホール (内径240cm)	⊕
特1号マンホール (内径60×90cm)	⊕
特2号マンホール (内径120×120cm)	⊕
特殊マンホール (内径50cm)	●
特殊マンホール (内径60cm)	●
特殊マンホール (内径70cm)	●
特殊マンホール (内径80cm)	●
特殊マンホール (内径90cm)	●
特殊マンホール (内径150×150cm)	⊕
特殊マンホール (内径150×200cm)	⊕
特殊マンホール (内径270×270cm)	⊕
特殊マンホール (内径670×900cm)	⊕
特殊マンホール (内径不明)	○
組み立て2連マンホール	⊕
伏越マンホール	⊕
楕円マンホール	⊕
楕形マンホール	●
小口径マンホール	○
点検口	⊕
公樹マンホール	○
角樹マンホール	○
不明マンホール	?
流域下水マンホール	⊕
都下水マンホール	⊕
吐口	⊕
備心	○
<b>管渠</b>	
污水幹線	—
污水枝線	- - -
雨水幹線	—
雨水枝線	- - -
合流幹線	—
合流枝線	- - -
副管	□
流下矢印	▶
起点シンボル	●
転移記号	■
<b>樹</b>	
汚水樹	○
L型汚水樹	○
宅内雨水樹	○
L型宅内雨水樹	○
道路排水樹	■
道路排水浸透樹 EGSU	■
<b>表示例</b>	
上流土盛り材 口径 勾配 距離 下流土盛り	○ 150 3.00% 2.00m 24.70 2.20
上流管底高 管径 管番号 下流管底高	18.821 150 333(6) 17.004
*** 表示は情報不明を意味します	
管	—
追加	—
管底	—
管径	○
高さの基準はT.Pです	

1:600

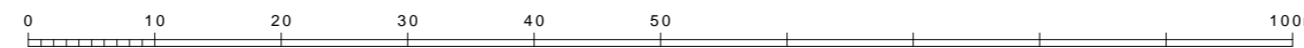

この下水道台帳は工事竣工図を基に作成したものであり、  
 現地の下水道施設と必ずしも合致するものではありません。  
 この場合は、現地を優先します。

令和三年二月作成  
 狛江市環境部下水道課