


# 狛江市公共下水道台帳平面図




C020	D011	D012
C030	D021	D022
C040	D031	D032

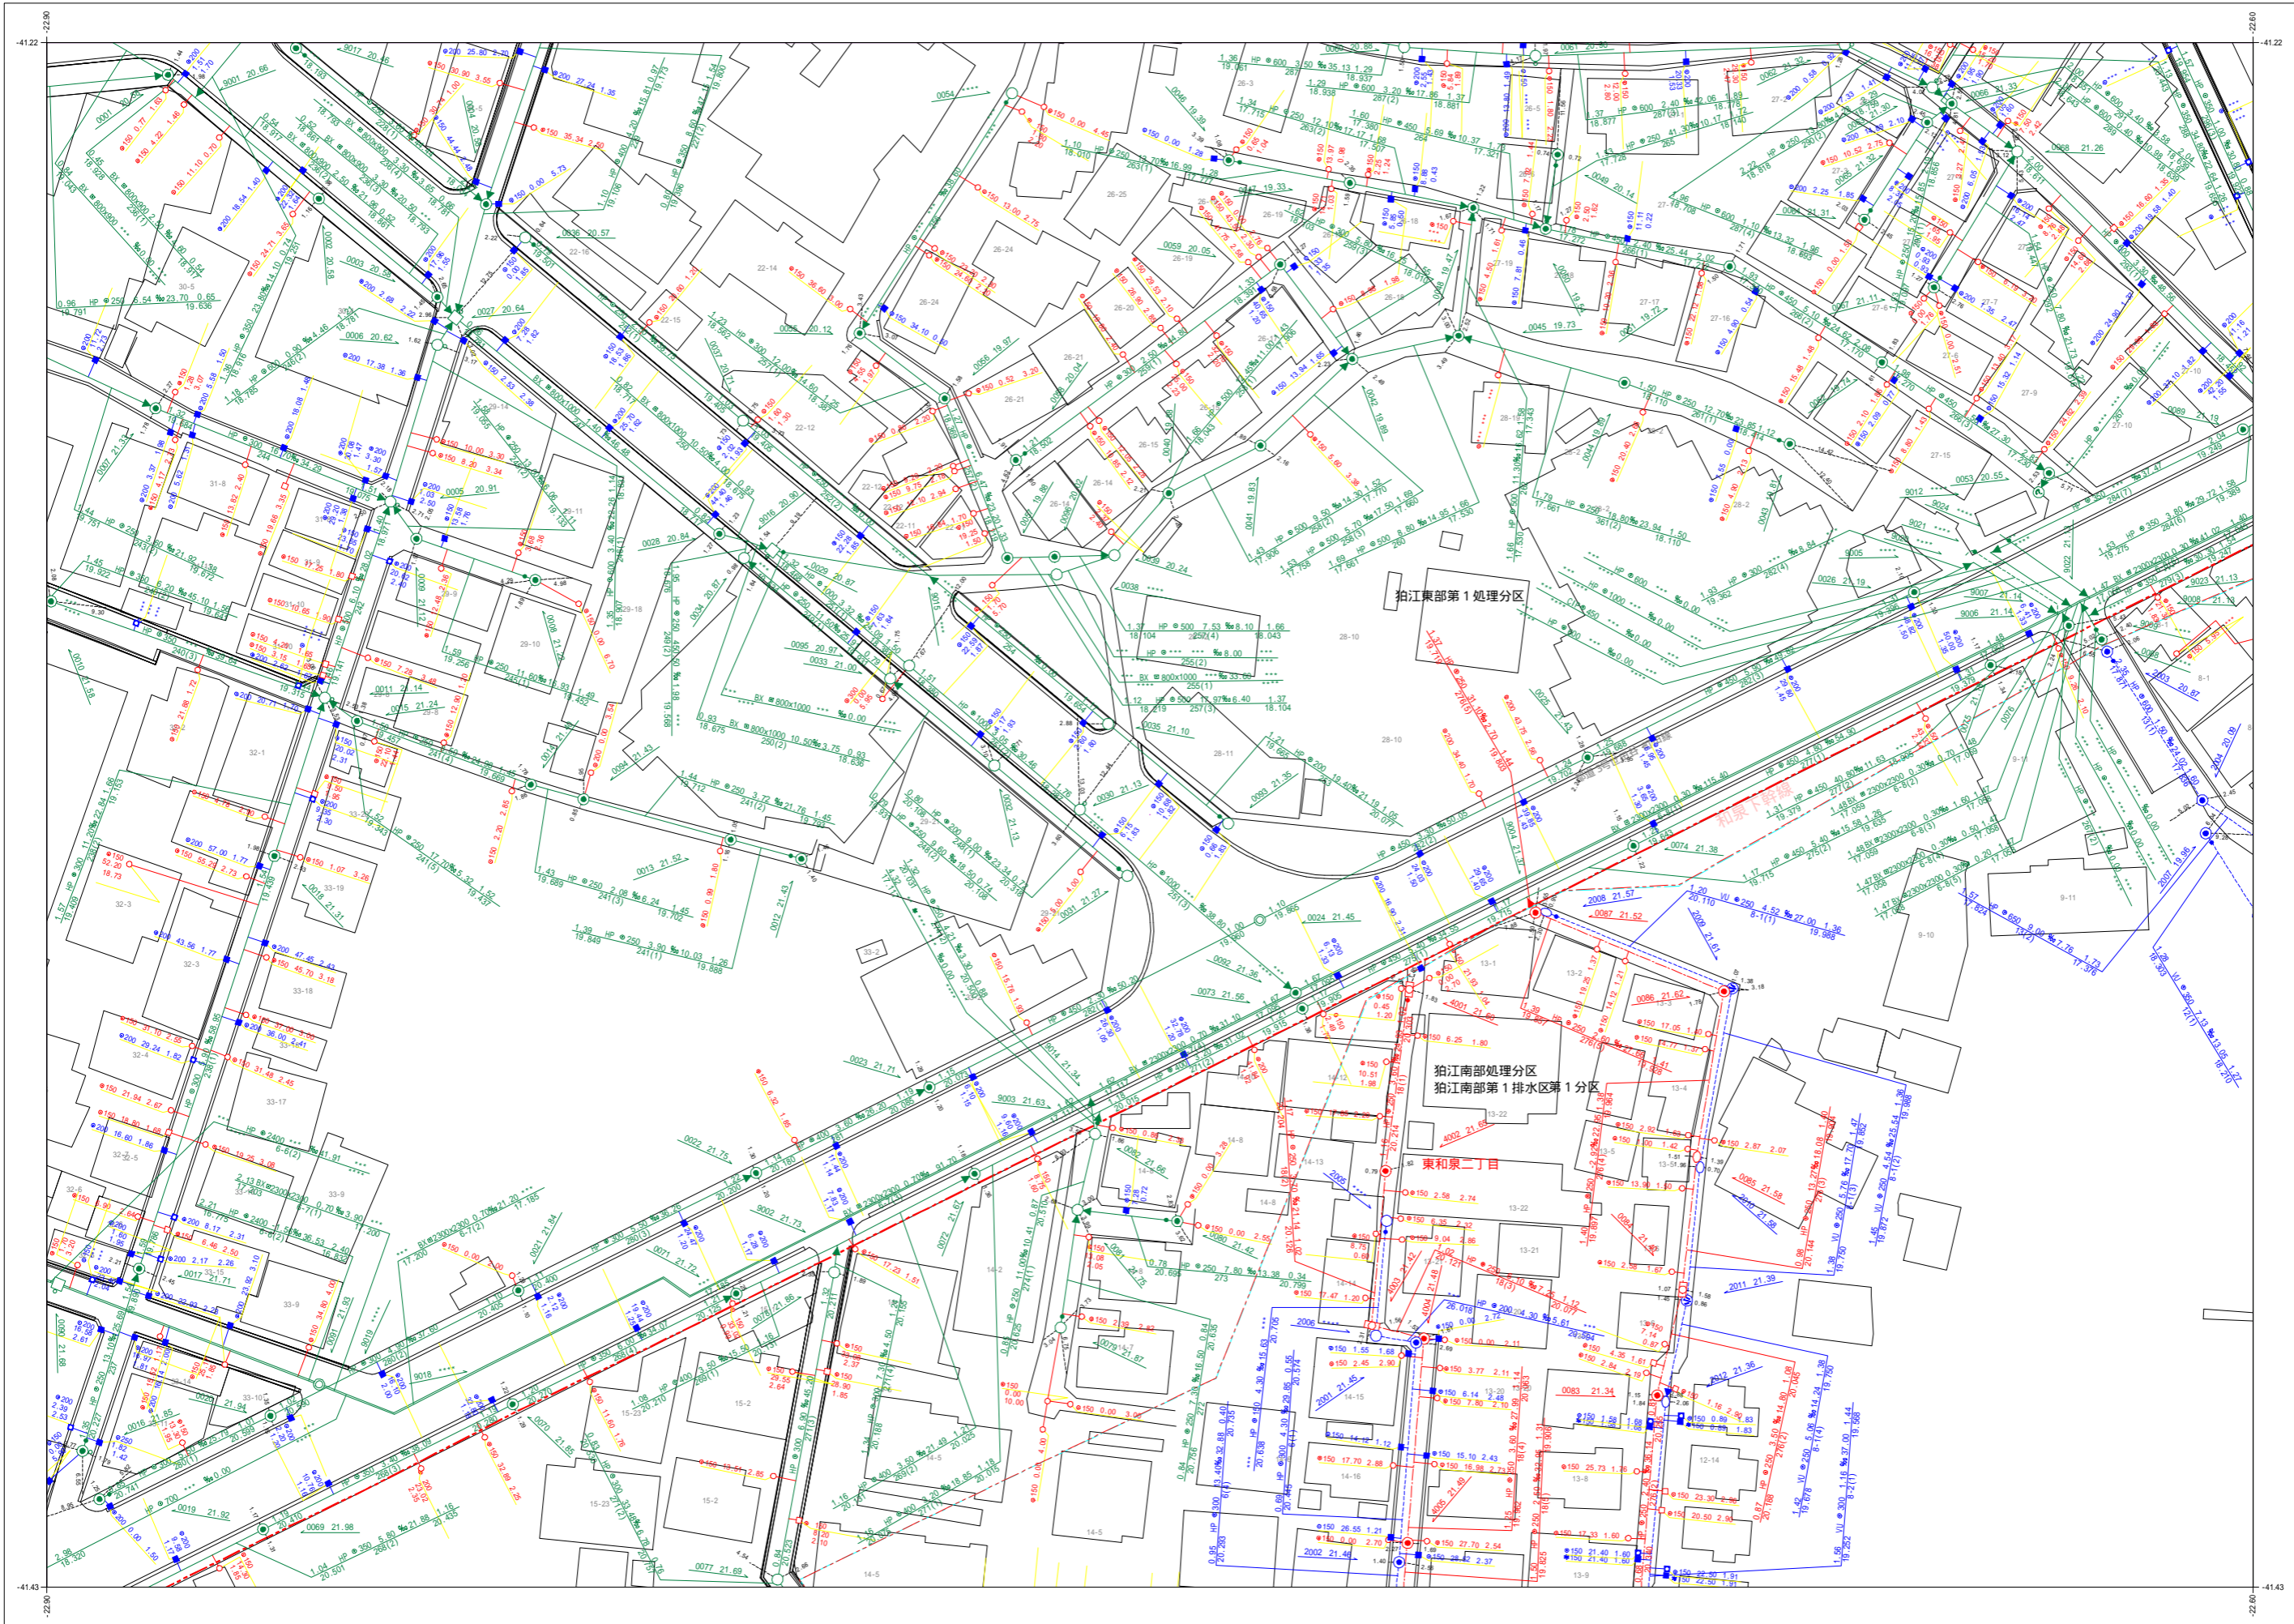

凡例	
種別	記号
<b>マンホール</b>	
0号マンホール (内径7.5cm)	○
1号マンホール (内径10.0cm)	○
2号マンホール (内径12.0cm)	○
3号マンホール (内径15.0cm)	○
4号マンホール (内径18.0cm)	○
5号マンホール (内径21.0cm)	○
6号マンホール (内径24.0cm)	○
特殊マンホール (内径6.0cm)	○
特殊マンホール (内径8.0cm)	○
特殊マンホール (内径10.0cm)	○
特殊マンホール (内径12.0cm)	○
特殊マンホール (内径15.0cm)	○
特殊マンホール (内径18.0cm)	○
特殊マンホール (内径21.0cm)	○
特殊マンホール (内径24.0cm)	○
特殊マンホール (内径不明)	○
組み立て式マンホール	□
伏越マンホール	⊗
橋形マンホール	⊕
小口径マンホール	○
点検口	○
公積マンホール	○
角形マンホール	□
不明マンホール	○
流域下水マンホール	□
都下水マンホール	○
吐口	○
備心	○
<b>管渠</b>	
汚水幹線	———
汚水枝線	———
雨水幹線	———
雨水枝線	———
合流幹線	———
合流枝線	———
副管	□
流下矢印	▶
起点シンボル	●
転移記号	●
<b>樹</b>	
汚水樹	○
L型汚水樹	○
宅内雨水樹	○
L型宅内雨水樹	○
道路排水樹	○
道路排水樹	○
<b>表示例</b>	

令和五年三月作成  
狛江市環境部下水道課

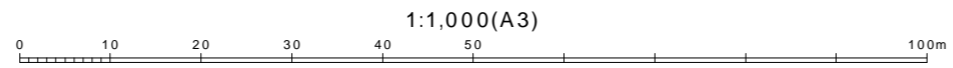

この下水道台帳は工事竣工図を基に作成したものであり、  
現地の下水道施設と必ずしも整合するものではありません。  
この場合は、現地を優先します。