

狛江市公共下水道台帳平面図

D013	D014	D015
D023	D024	D025
D033	D034	D035



凡例

種別	記号
----	----

マンホール

0号マンホール (内径75mm)	○
1号マンホール (内径100mm)	○
2号マンホール (内径120mm)	○
3号マンホール (内径150mm)	○
4号マンホール (内径180mm)	○
5号マンホール (内径210×120mm)	□
6号マンホール (内径260×120mm)	□
特殊マンホール (内径600×900mm)	○
特殊マンホール (内径1200×1200mm)	□
特殊マンホール (内径500mm)	○
特殊マンホール (内径600mm)	○
特殊マンホール (内径700mm)	○
特殊マンホール (内径800mm)	○
特殊マンホール (内径1500×1500mm)	□
特殊マンホール (内径1500×2000mm)	□
特殊マンホール (内径2700×2700mm)	□
特殊マンホール (内径700×900mm)	○
特殊マンホール (内径700×1200mm)	○
特殊マンホール (内径500mm)	○
組み立て式マンホール	□
伏越マンホール	○
橋形マンホール	○
小口径マンホール	○
点検口	○
公樹マンホール	○
角樹マンホール	○
不明マンホール	○
流域下水道マンホール	○
都下水マンホール	○
吐口	○
偏心	○

管渠

污水幹線	— — — — —
污水枝線	— — — — —
雨水幹線	— — — — —
雨水枝線	— — — — —
合流幹線	— — — — —
合流枝線	— — — — —
副管	□
流下矢印	▶
起点シンボル	●
転移記号	●


樹

汚水樹	○
L型汚水樹	○
宅内雨水樹	○
L型宅内雨水樹	○
道路排水樹	○
道路排水樹 (樹冠)	○


表示例


令和五年三月作成 狛江市環境部下水道課

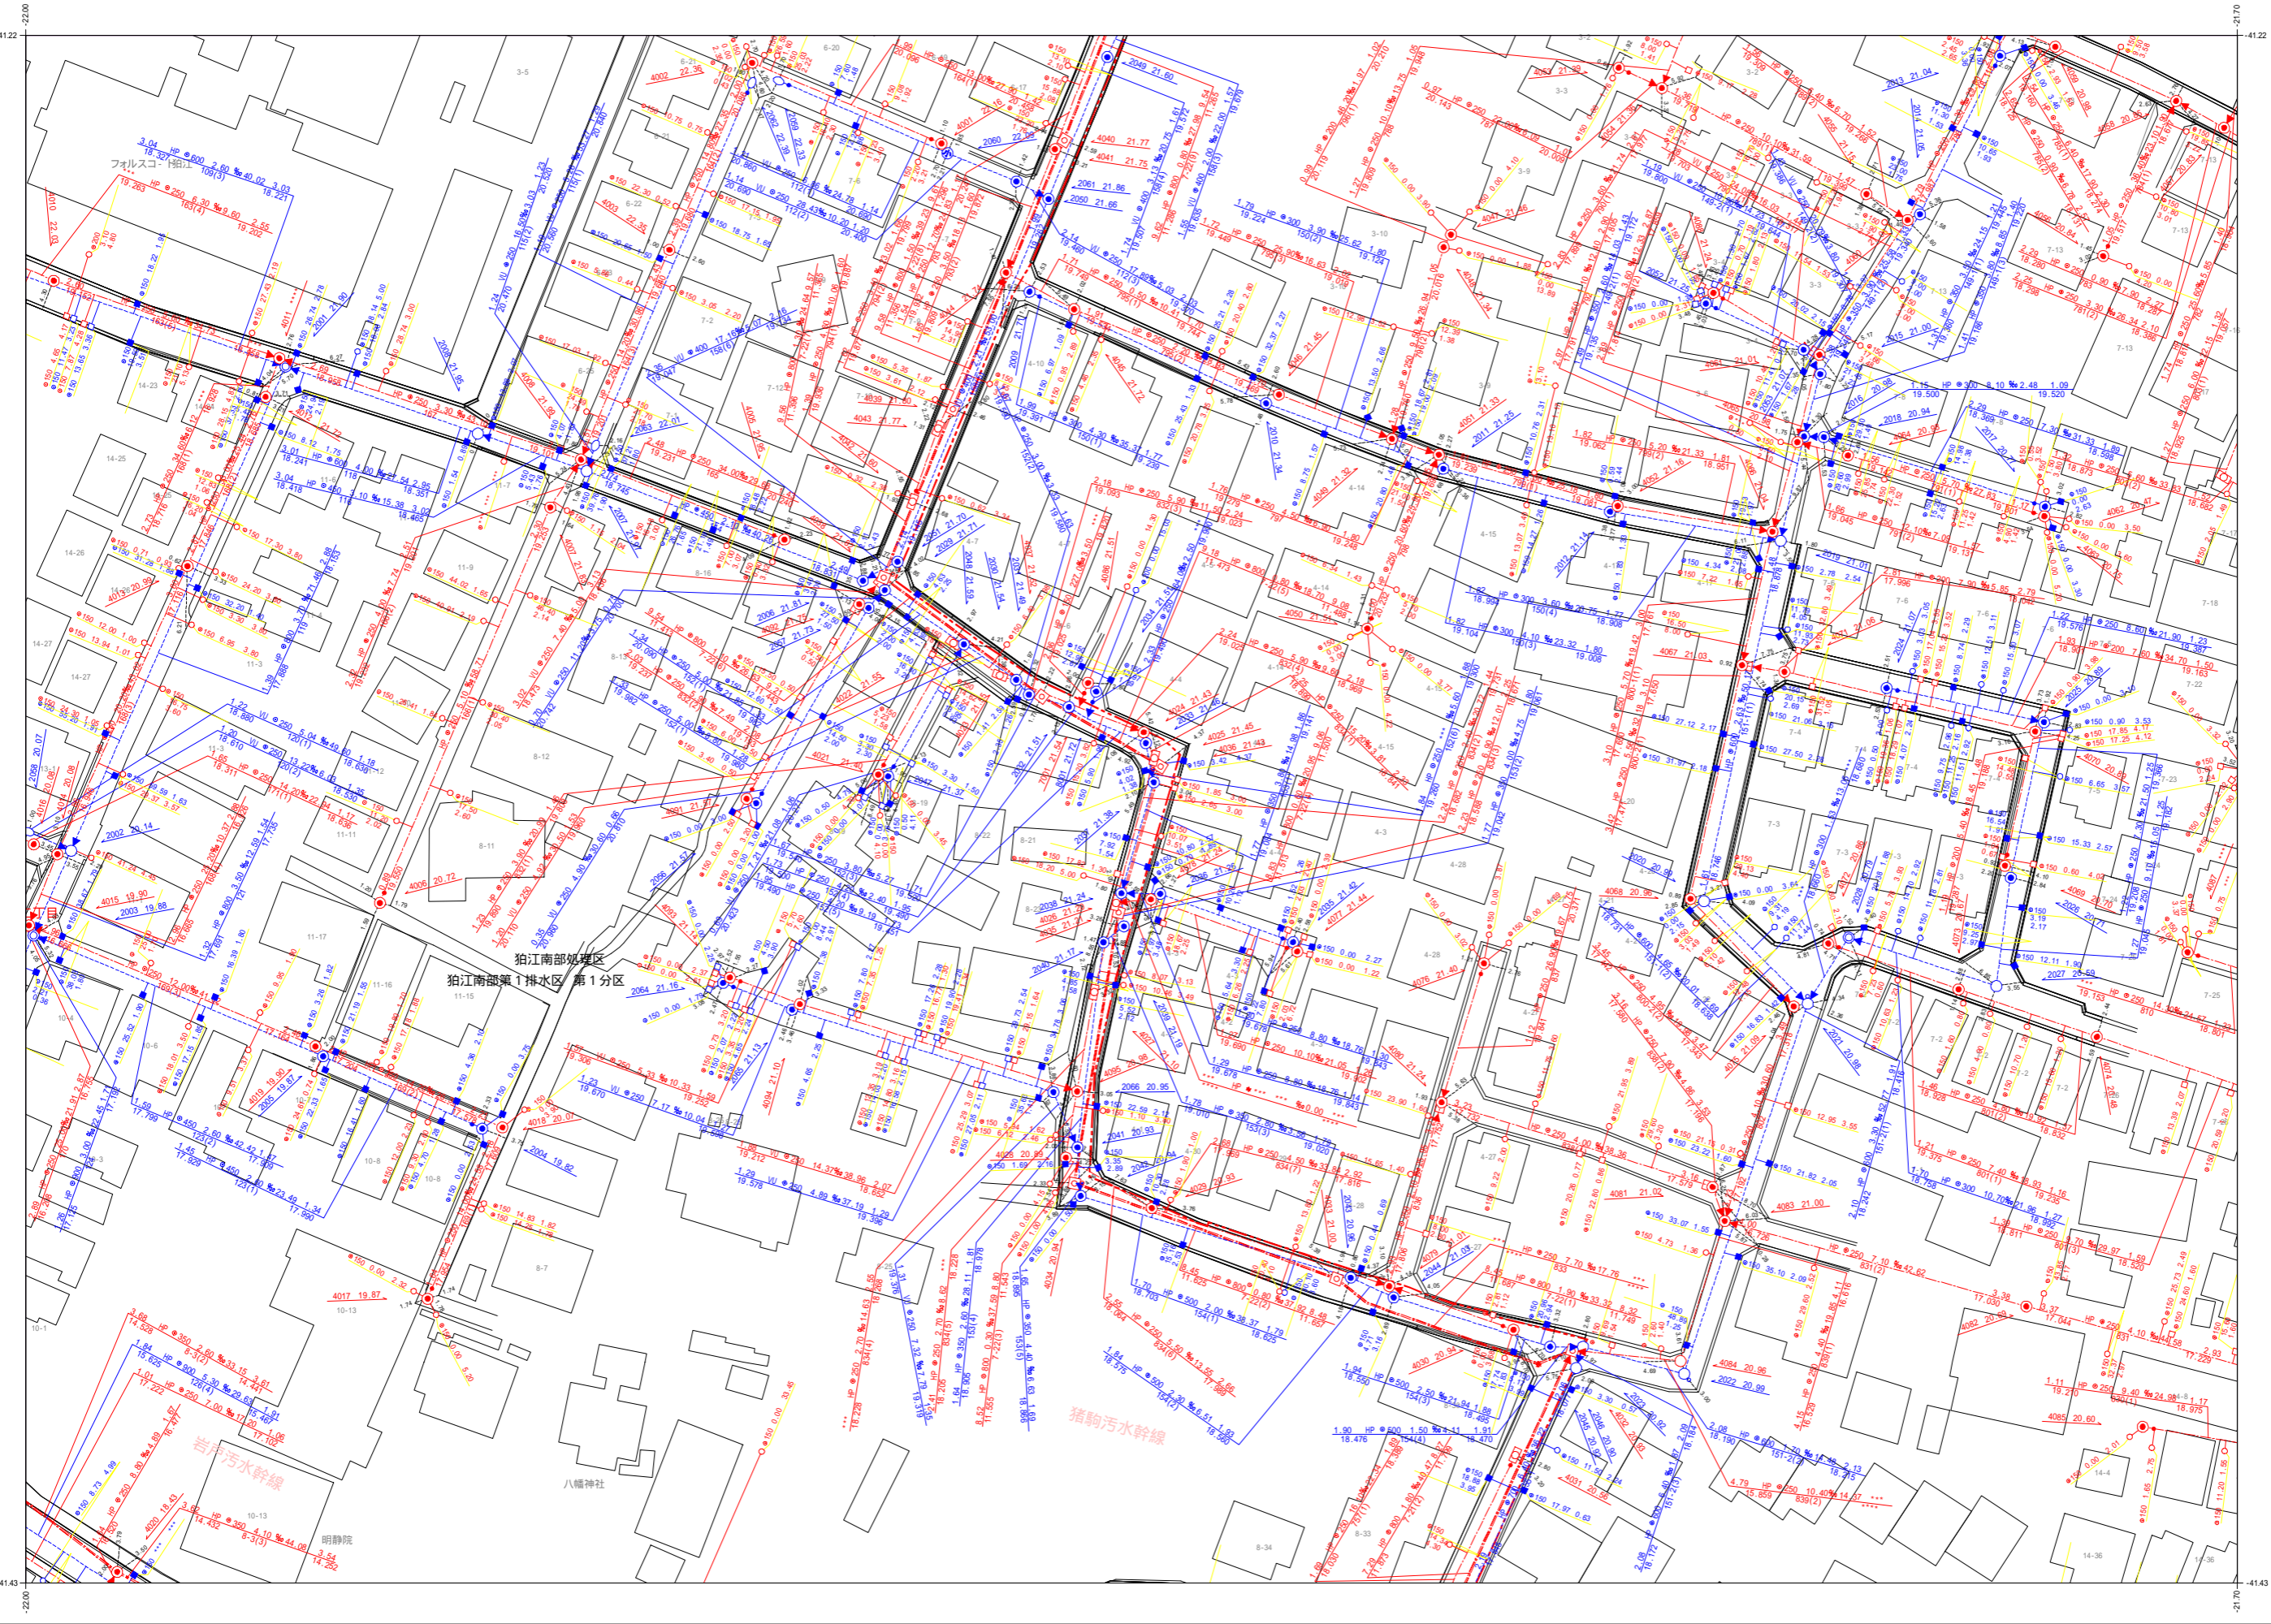

1:1,000(A3)

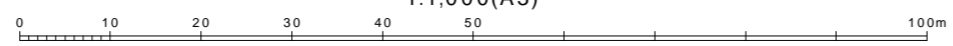

この下水道台帳は工事竣工図を基に作成したものであり、
 現地の下水道施設と必ずしも整合するものではありません。
 この場合は、現地を優先します。

D024