



狛江市公共下水道台帳平面図

D043	D044	D045
D053	D054	D055
D063	D064	D065

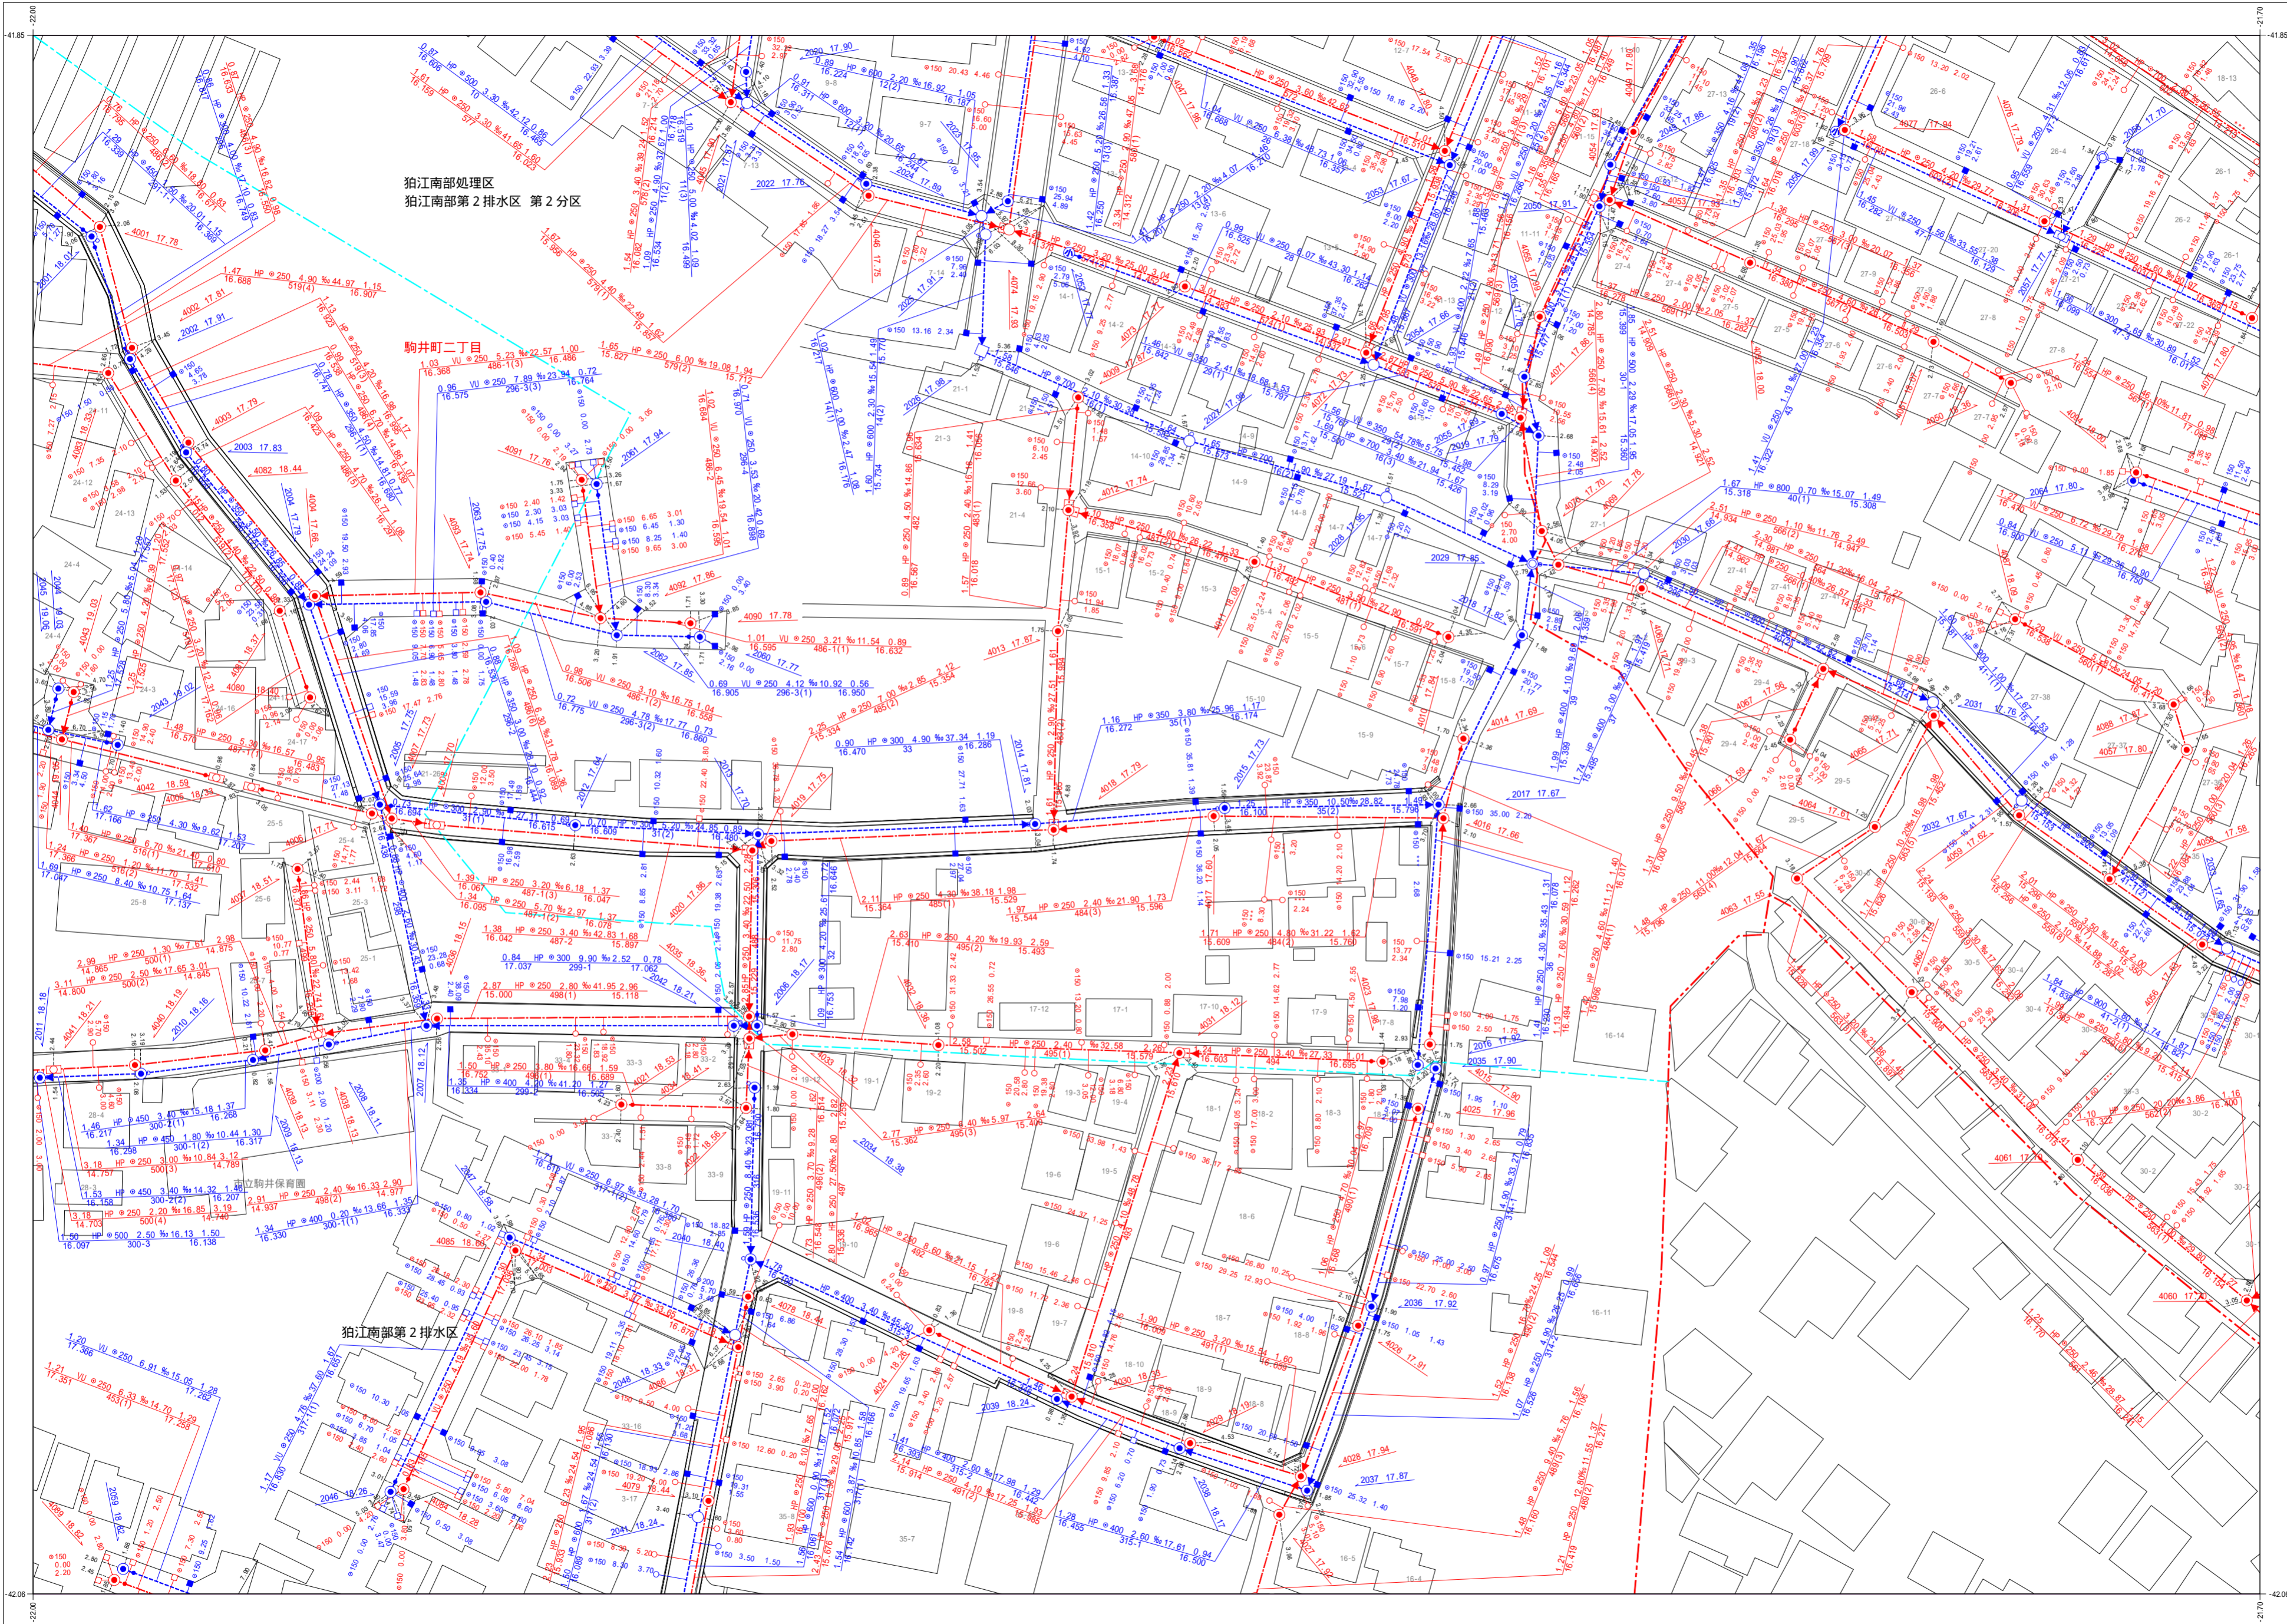

凡例	
種別	記号
マンホール	
0号マンホール (内径7.5cm)	○
1号マンホール (内径9.0cm)	●
2号マンホール (内径1.20cm)	○
3号マンホール (内径1.50cm)	⊕
4号マンホール (内径1.80cm)	⊗
5号マンホール (内径2.10×1.20cm)	⊖
6号マンホール (内径2.60×1.20cm)	⊘
特1号マンホール (内径6.0×9.0cm)	⊙
特2号マンホール (内径1.20×1.20cm)	⊚
特殊マンホール (内径5.0cm)	⊛
特殊マンホール (内径6.0cm)	⊜
特殊マンホール (内径7.0cm)	⊝
特殊マンホール (内径1.50×1.50cm)	⊞
特殊マンホール (内径1.50×2.00cm)	⊠
特殊マンホール (内径2.0×2.70cm)	⊡
特殊マンホール (内径6.70×9.00cm)	⊣
特殊マンホール (内径不明)	⊤
組み立て2連マンホール	⊥
伏越マンホール	⊦
楕円マンホール	⊧
樹形マンホール	⊨
小口径マンホール	⊩
点検口	⊪
公樹マンホール	⊫
角樹マンホール	⊬
不明マンホール	⊭
流域下水マンホール	⊮
都下水マンホール	⊯
吐口	⊰
備心	⊱
管渠	
污水幹線	—
污水枝線	- - -
雨水幹線	—
雨水枝線	- - -
合流幹線	—
合流枝線	- - -
副管	□
流下矢印	▶
起点シンボル	●
転移記号	★
構	
污水樹	○
L型汚水樹	⊖
宅内雨水樹	○
L型宅内雨水樹	⊖
道路排水樹	■
道路排水浸透樹 EGSU	⊖
表示例	
上流土盛り材質 口径 勾配 距離 下流土盛り	○ 2.00 2.00 2.30 2.70 2.30
上流管底高 管底番号 下流管底高	16.300 4025 16.322
*** 表示は情報不明を意味します	
管 追加	—
管 変更	- - -
管 削除	⊘
径	○
高さの基準はT.Pです	

1:600

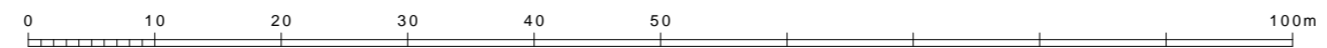

この下水道台帳は工事竣工図を基に作成したものであり、
 現地の下水道施設と必ずしも合致するものではありません。
 この場合は、現地を優先します。

令和三年二月作成 狛江市環境部下水道課