



狛江市公共下水道台帳平面図

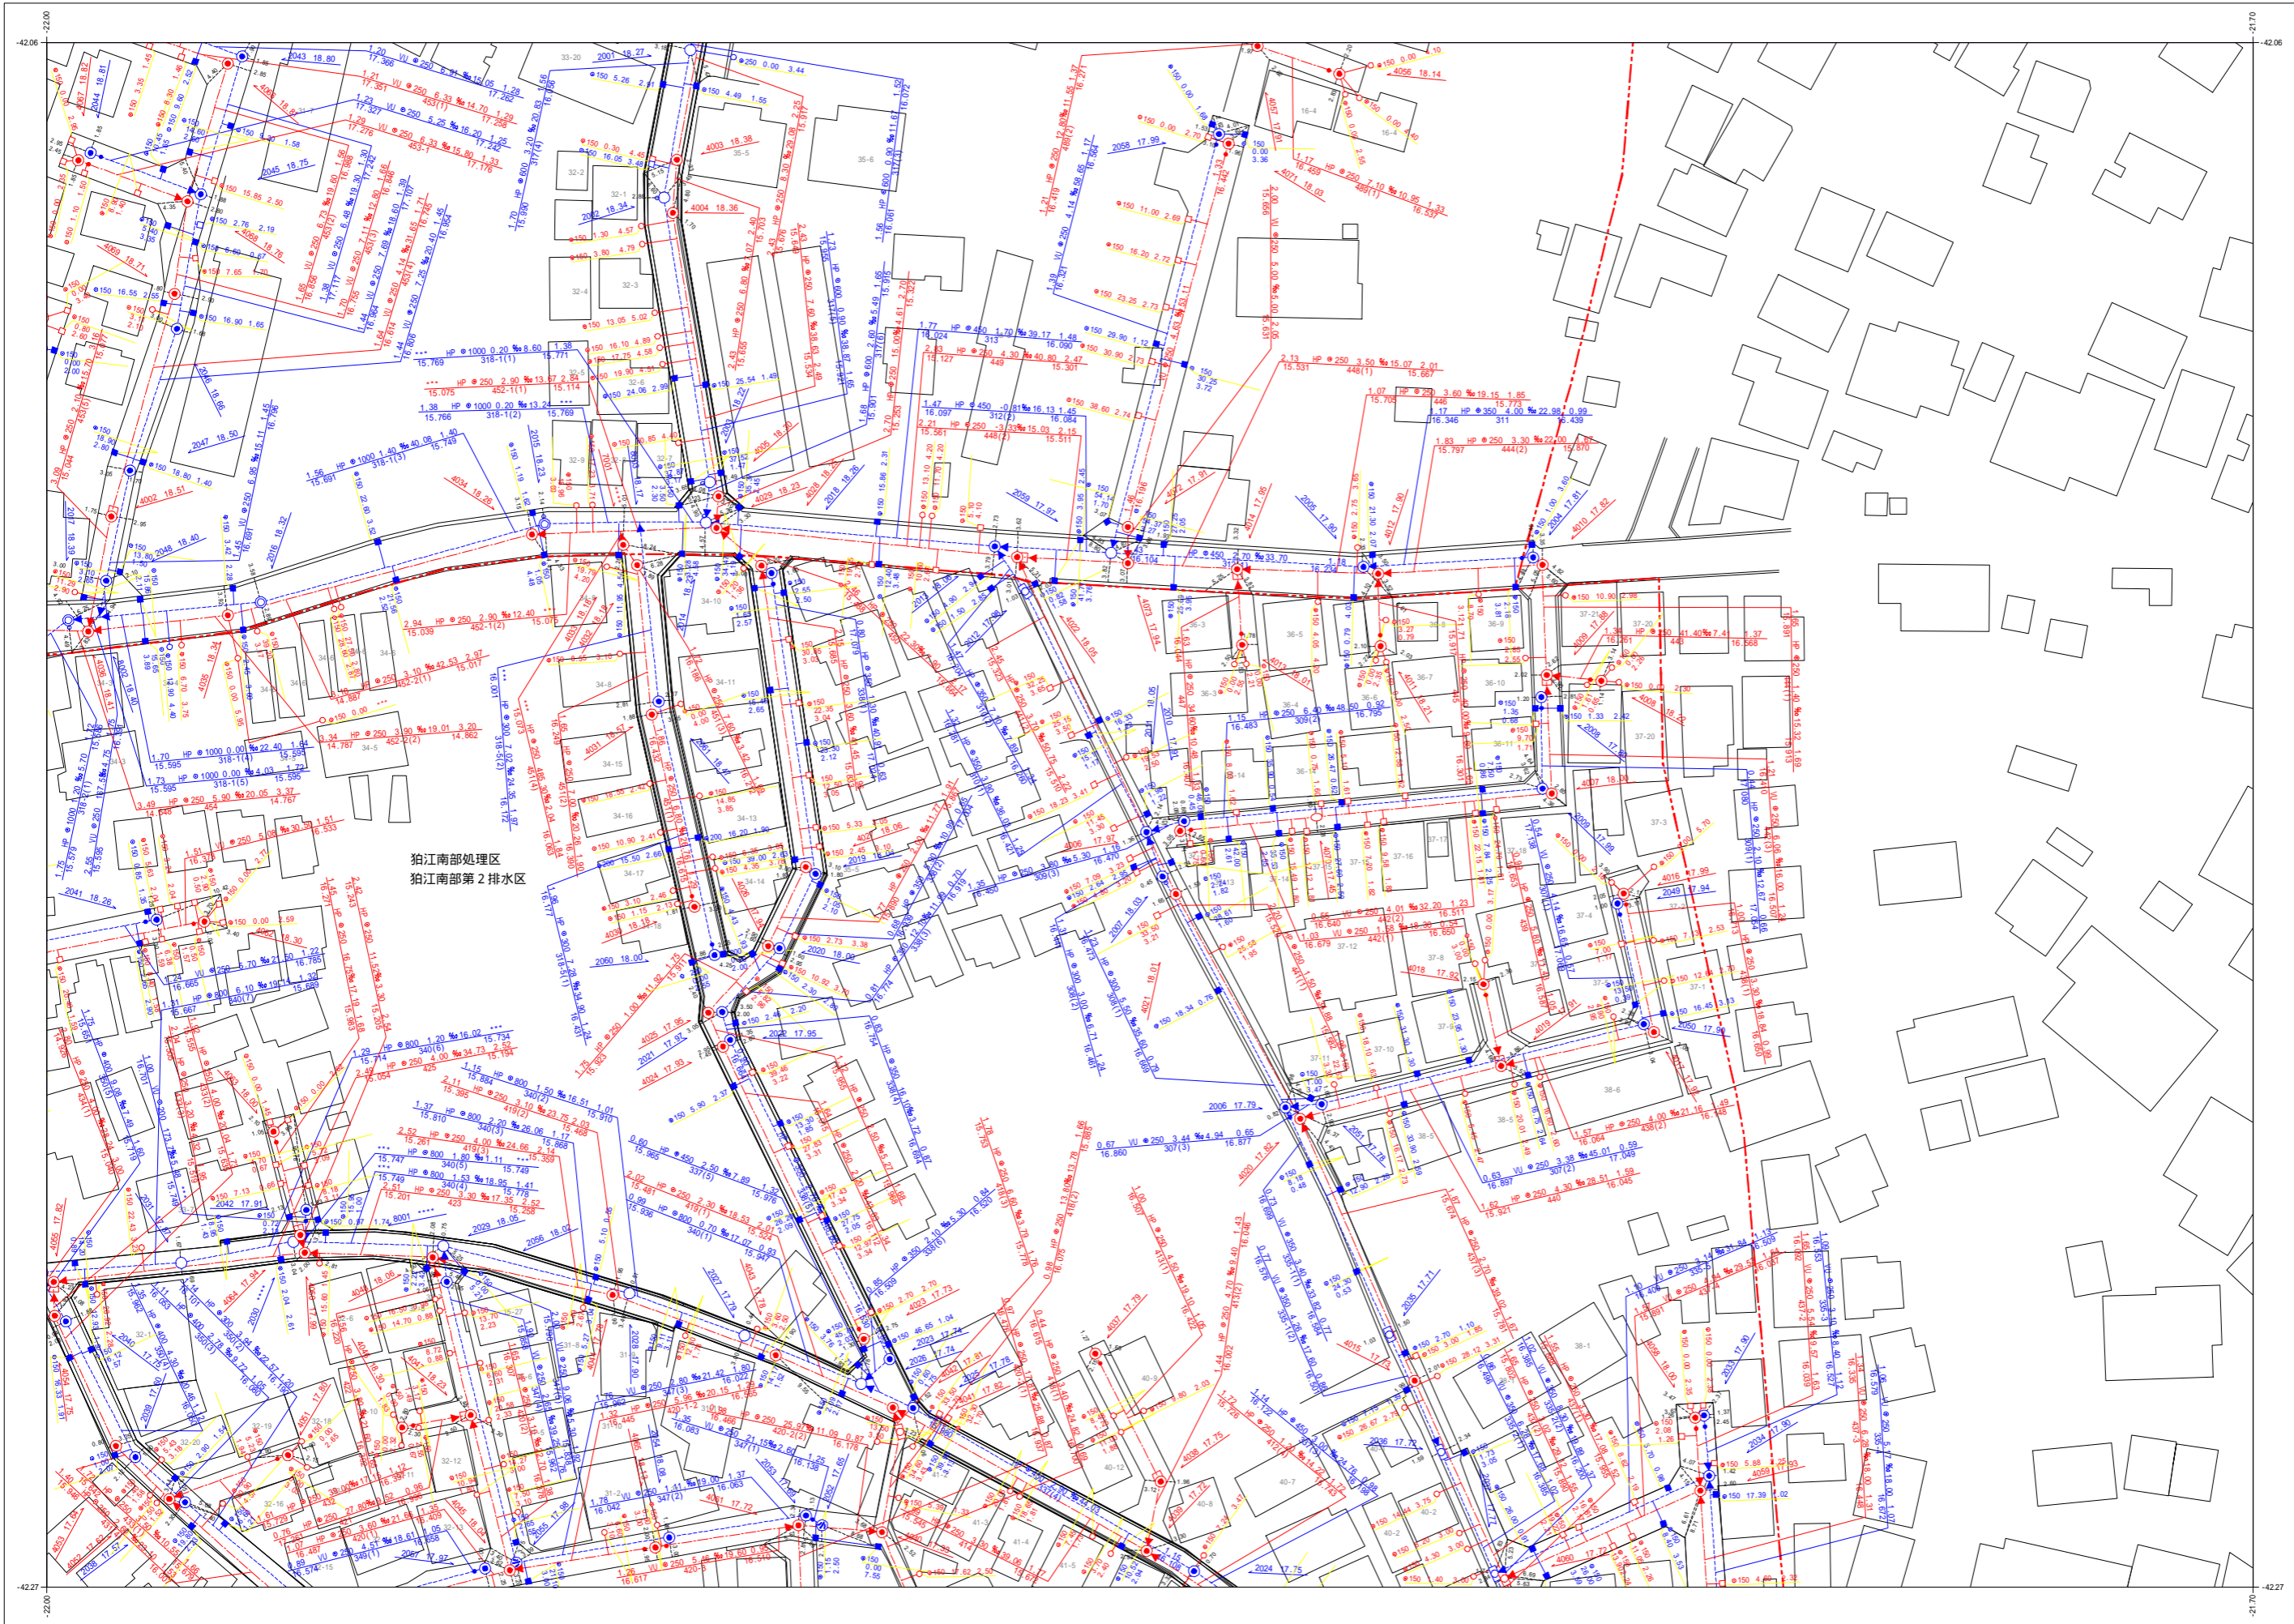


狛江南部処理区
狛江南部第2排水区

D063	D064	D065
D063	D064	D065
D073	D074	

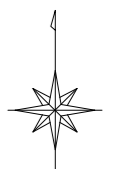

凡例	
種別	記号
マンホール	
0号マンホール (内径75mm)	○
1号マンホール (内径100mm)	○
2号マンホール (内径120mm)	○
3号マンホール (内径150mm)	○
4号マンホール (内径180mm)	○
5号マンホール (内径210×120mm)	⊕
6号マンホール (内径260×120mm)	⊕
特1号マンホール (内径60×90mm)	⊕
特2号マンホール (内径120×120mm)	⊕
特3号マンホール (内径150mm)	⊕
特4号マンホール (内径60mm)	⊕
特5号マンホール (内径150×150mm)	⊕
特6号マンホール (内径150×200mm)	⊕
特7号マンホール (内径270×270mm)	⊕
特8号マンホール (内径70×90mm)	⊕
特9号マンホール (内径)	⊕
組み立て式マンホール	⊕
伏越マンホール	⊕
横行マンホール	⊕
樹形マンホール	⊕
小口径マンホール	⊕
点検口	⊕
公積マンホール	⊕
角形マンホール	⊕
不明マンホール	⊕
流域下水マンホール	⊕
都下水マンホール	⊕
吐口	⊕
備心	⊕
管渠	
汚水幹線	———
汚水枝線	———
雨水幹線	———
雨水枝線	———
合流幹線	———
合流枝線	———
副管	———
流下矢印	▶
起点シンボル	●
転移記号	●
樹	
汚水樹	○
L型汚水樹	○
宅内雨水樹	○
L型宅内雨水樹	○
道路排水樹	○
道路排水樹	○
表示例	

令和五年三月作成
狛江市環境部下水道課

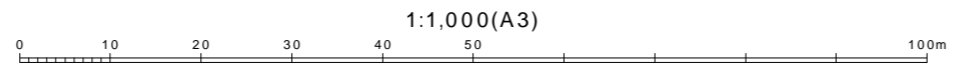

1:1,000(A3)

この下水道台帳は工事竣工図を基に作成したものであり、
現地の下水道施設と必ずしも整合するものではありません。
この場合は、現地を優先します。