A076

狛江市公共下水道台帳平面図

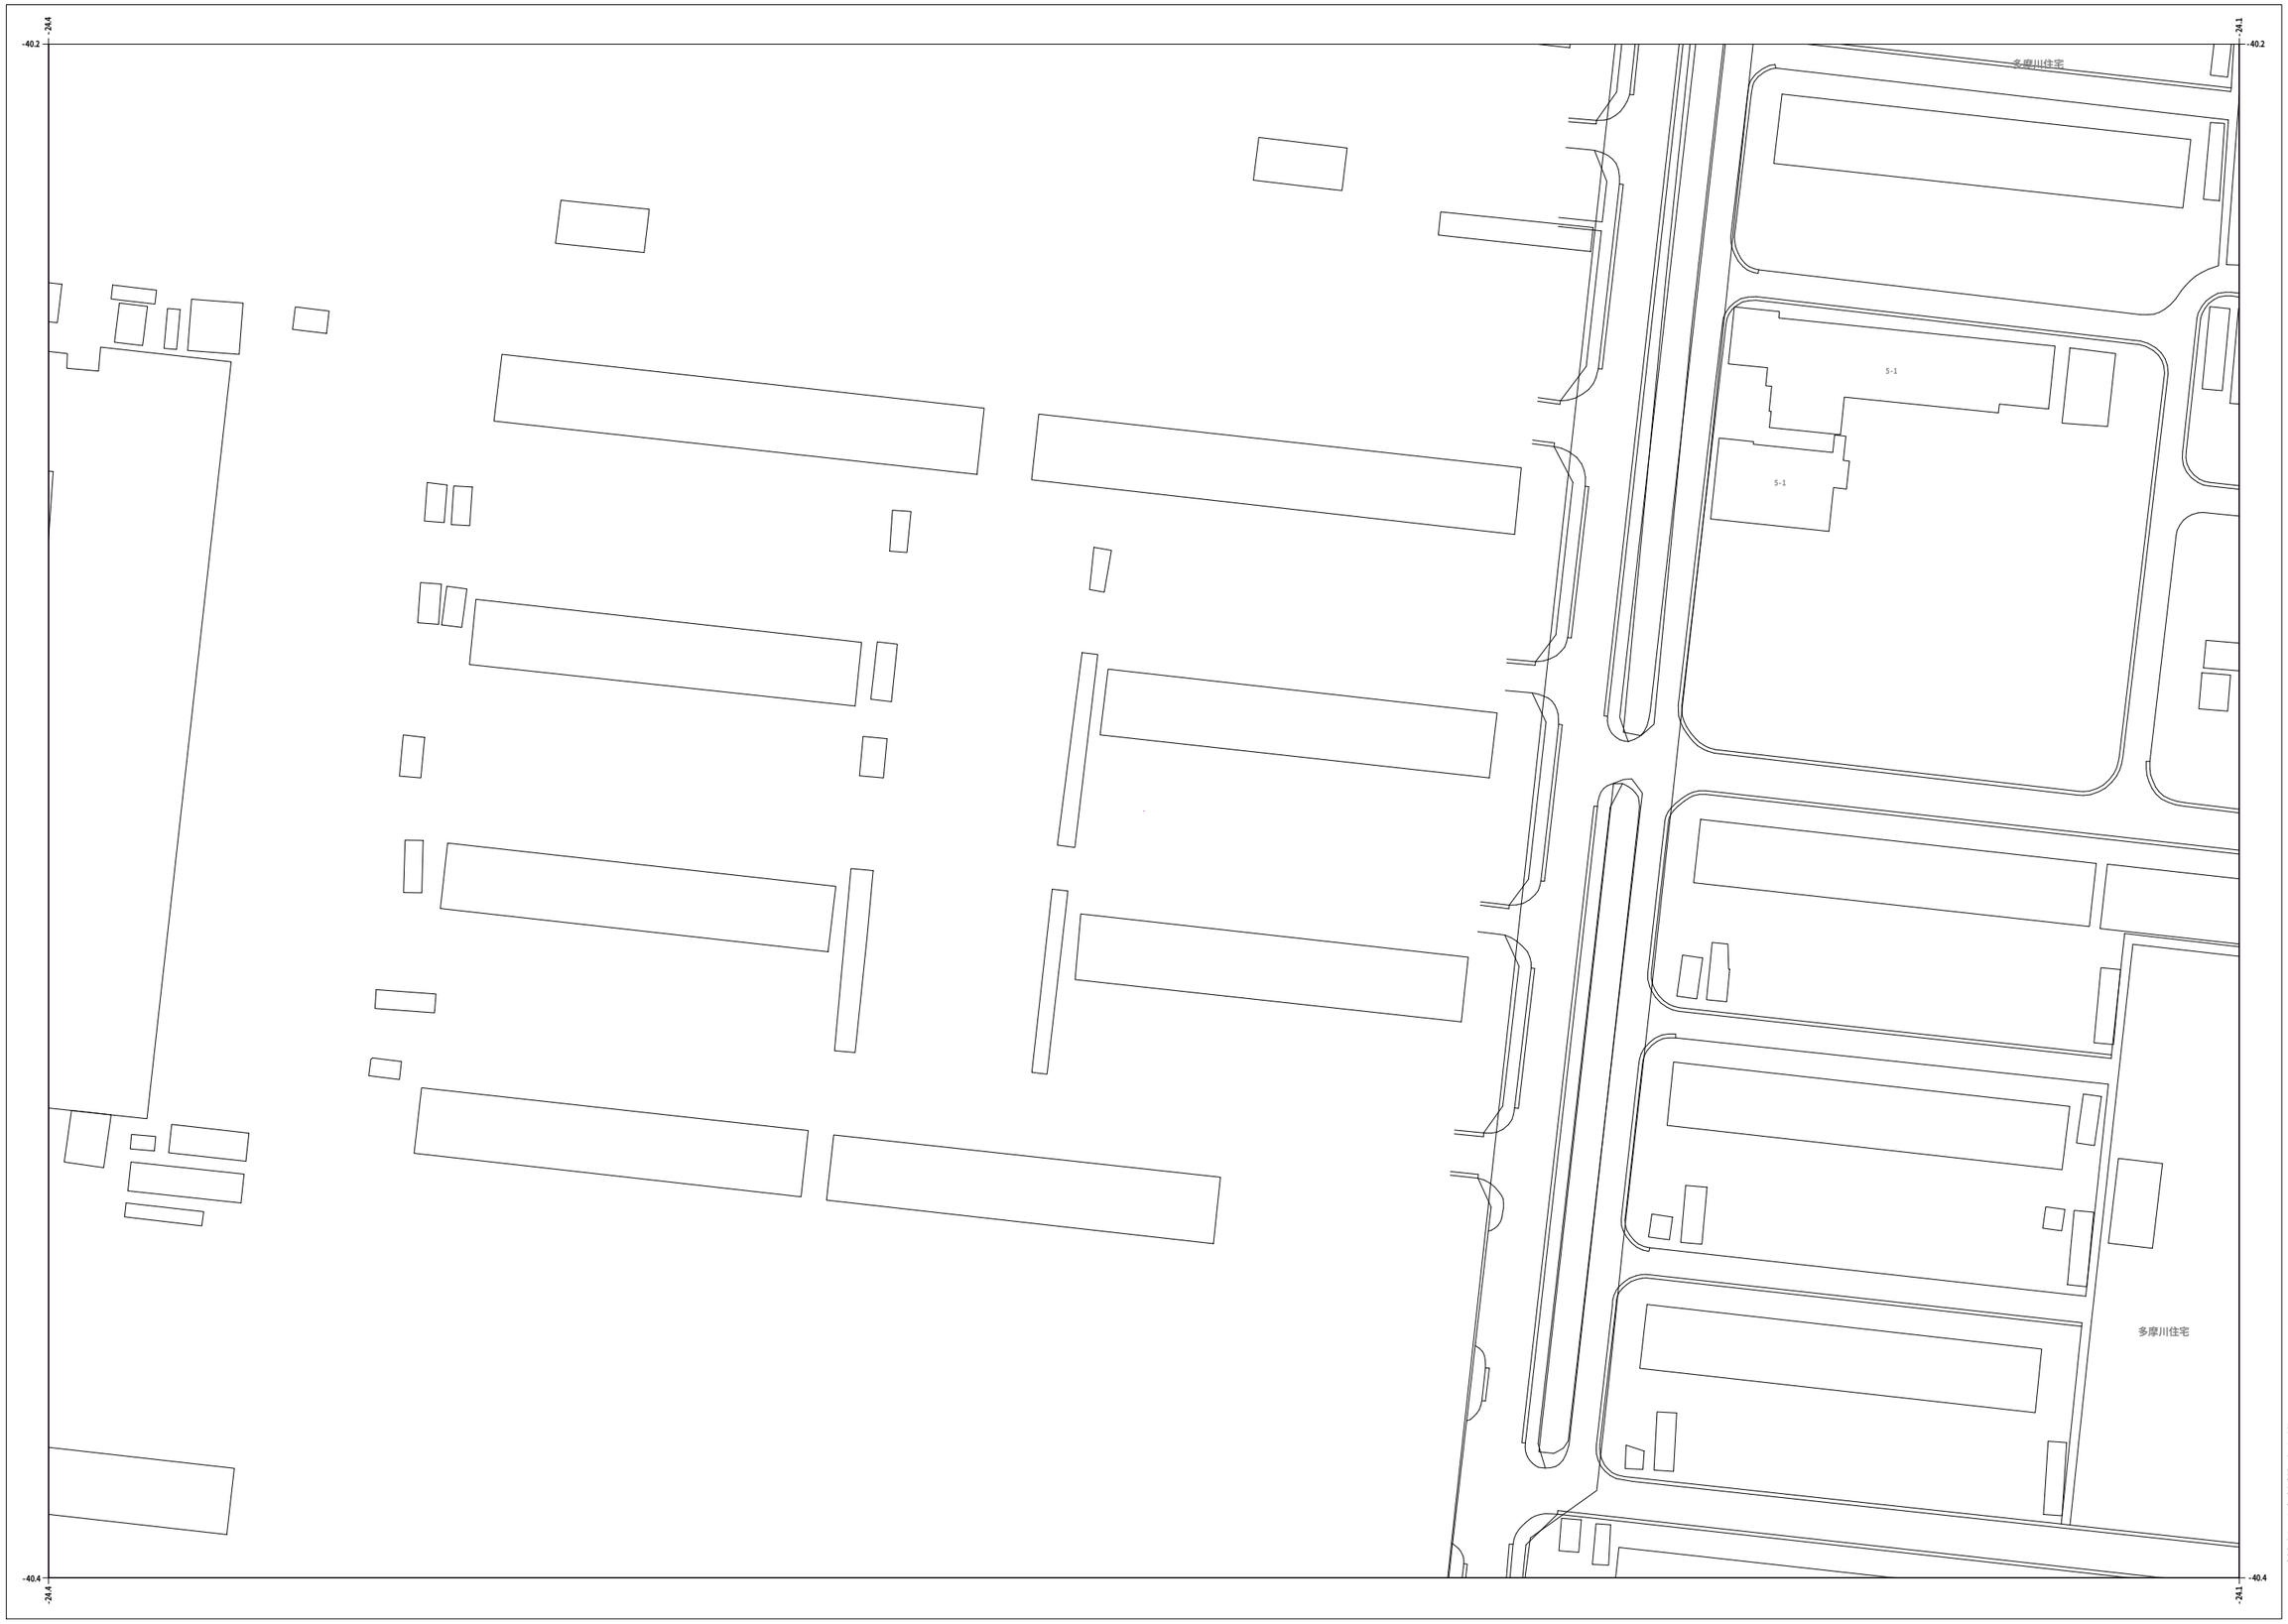

	A066	A067
	A076	A077
	A086	A087

凡　例	
種　別	記　号
マ ン ホ ー ル	
０号マンホール（内径７５cm）	
１号マンホール（内径９０cm）	
２号マンホール（内径１２０cm）	
３号マンホール（内径１５０cm）	
４号マンホール（内径１８０cm）	
５号マンホール（内法２１０×１２０cm）	
６号マンホール（内法２６０×１２０cm）	
特１号マンホール（内法６０×９０cm）	
特２号マンホール（内法１２０×１２０cm）	
特殊マンホール（内径５０cm）	
特殊マンホール（内径６０cm）	
特殊マンホール（内径７０cm）	
特殊マンホール（内径９０cm）	
特殊マンホール（内径１５０×１５０cm）	
特殊マンホール（内径１５０×２００cm）	
特殊マンホール（内径２７０×２７０cm）	
特殊マンホール（内径６７０×９００cm）	
特殊マンホール（内径 不明）	
組み立て２連マンホール	
伏越マンホール	
楕円マンホール	
例形マンホール	
小口径マンホール	小
点　検　口	点
公例マンホール	
角例マンホール	
不明マンホール	?
流域下水マンホール	流
都下水マンホール	都
吐　　口	
偏　　心	
管　　渠	
汚水幹線	
汚水枝線	
雨水幹線	
雨水枝線	
合流幹線	
合流枝線	
副　管	
流下矢印	
起点シンボル	
転移記号	
桝	
汚水桝	
L型汚水桝	
宅内雨水桝	
L型宅内雨水桝	
道路排水桝	
道路排水浸透桝 EGSH	
表　示　例	

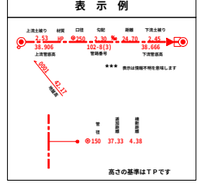

令和七年三月作成

狛江市環境部下水道課

1:1,000(A3)

0　10　20　30　40　50　100m

この下水道台帳は工事竣工図を基に作成したものであり、
現地の下水道施設と必ずしも整合するものではありません。
この場合は、現地を優先します。

A076