


狛江市公共下水道台帳平面図

A028	A029	A030
A038	A039	A040
A048	A049	A050

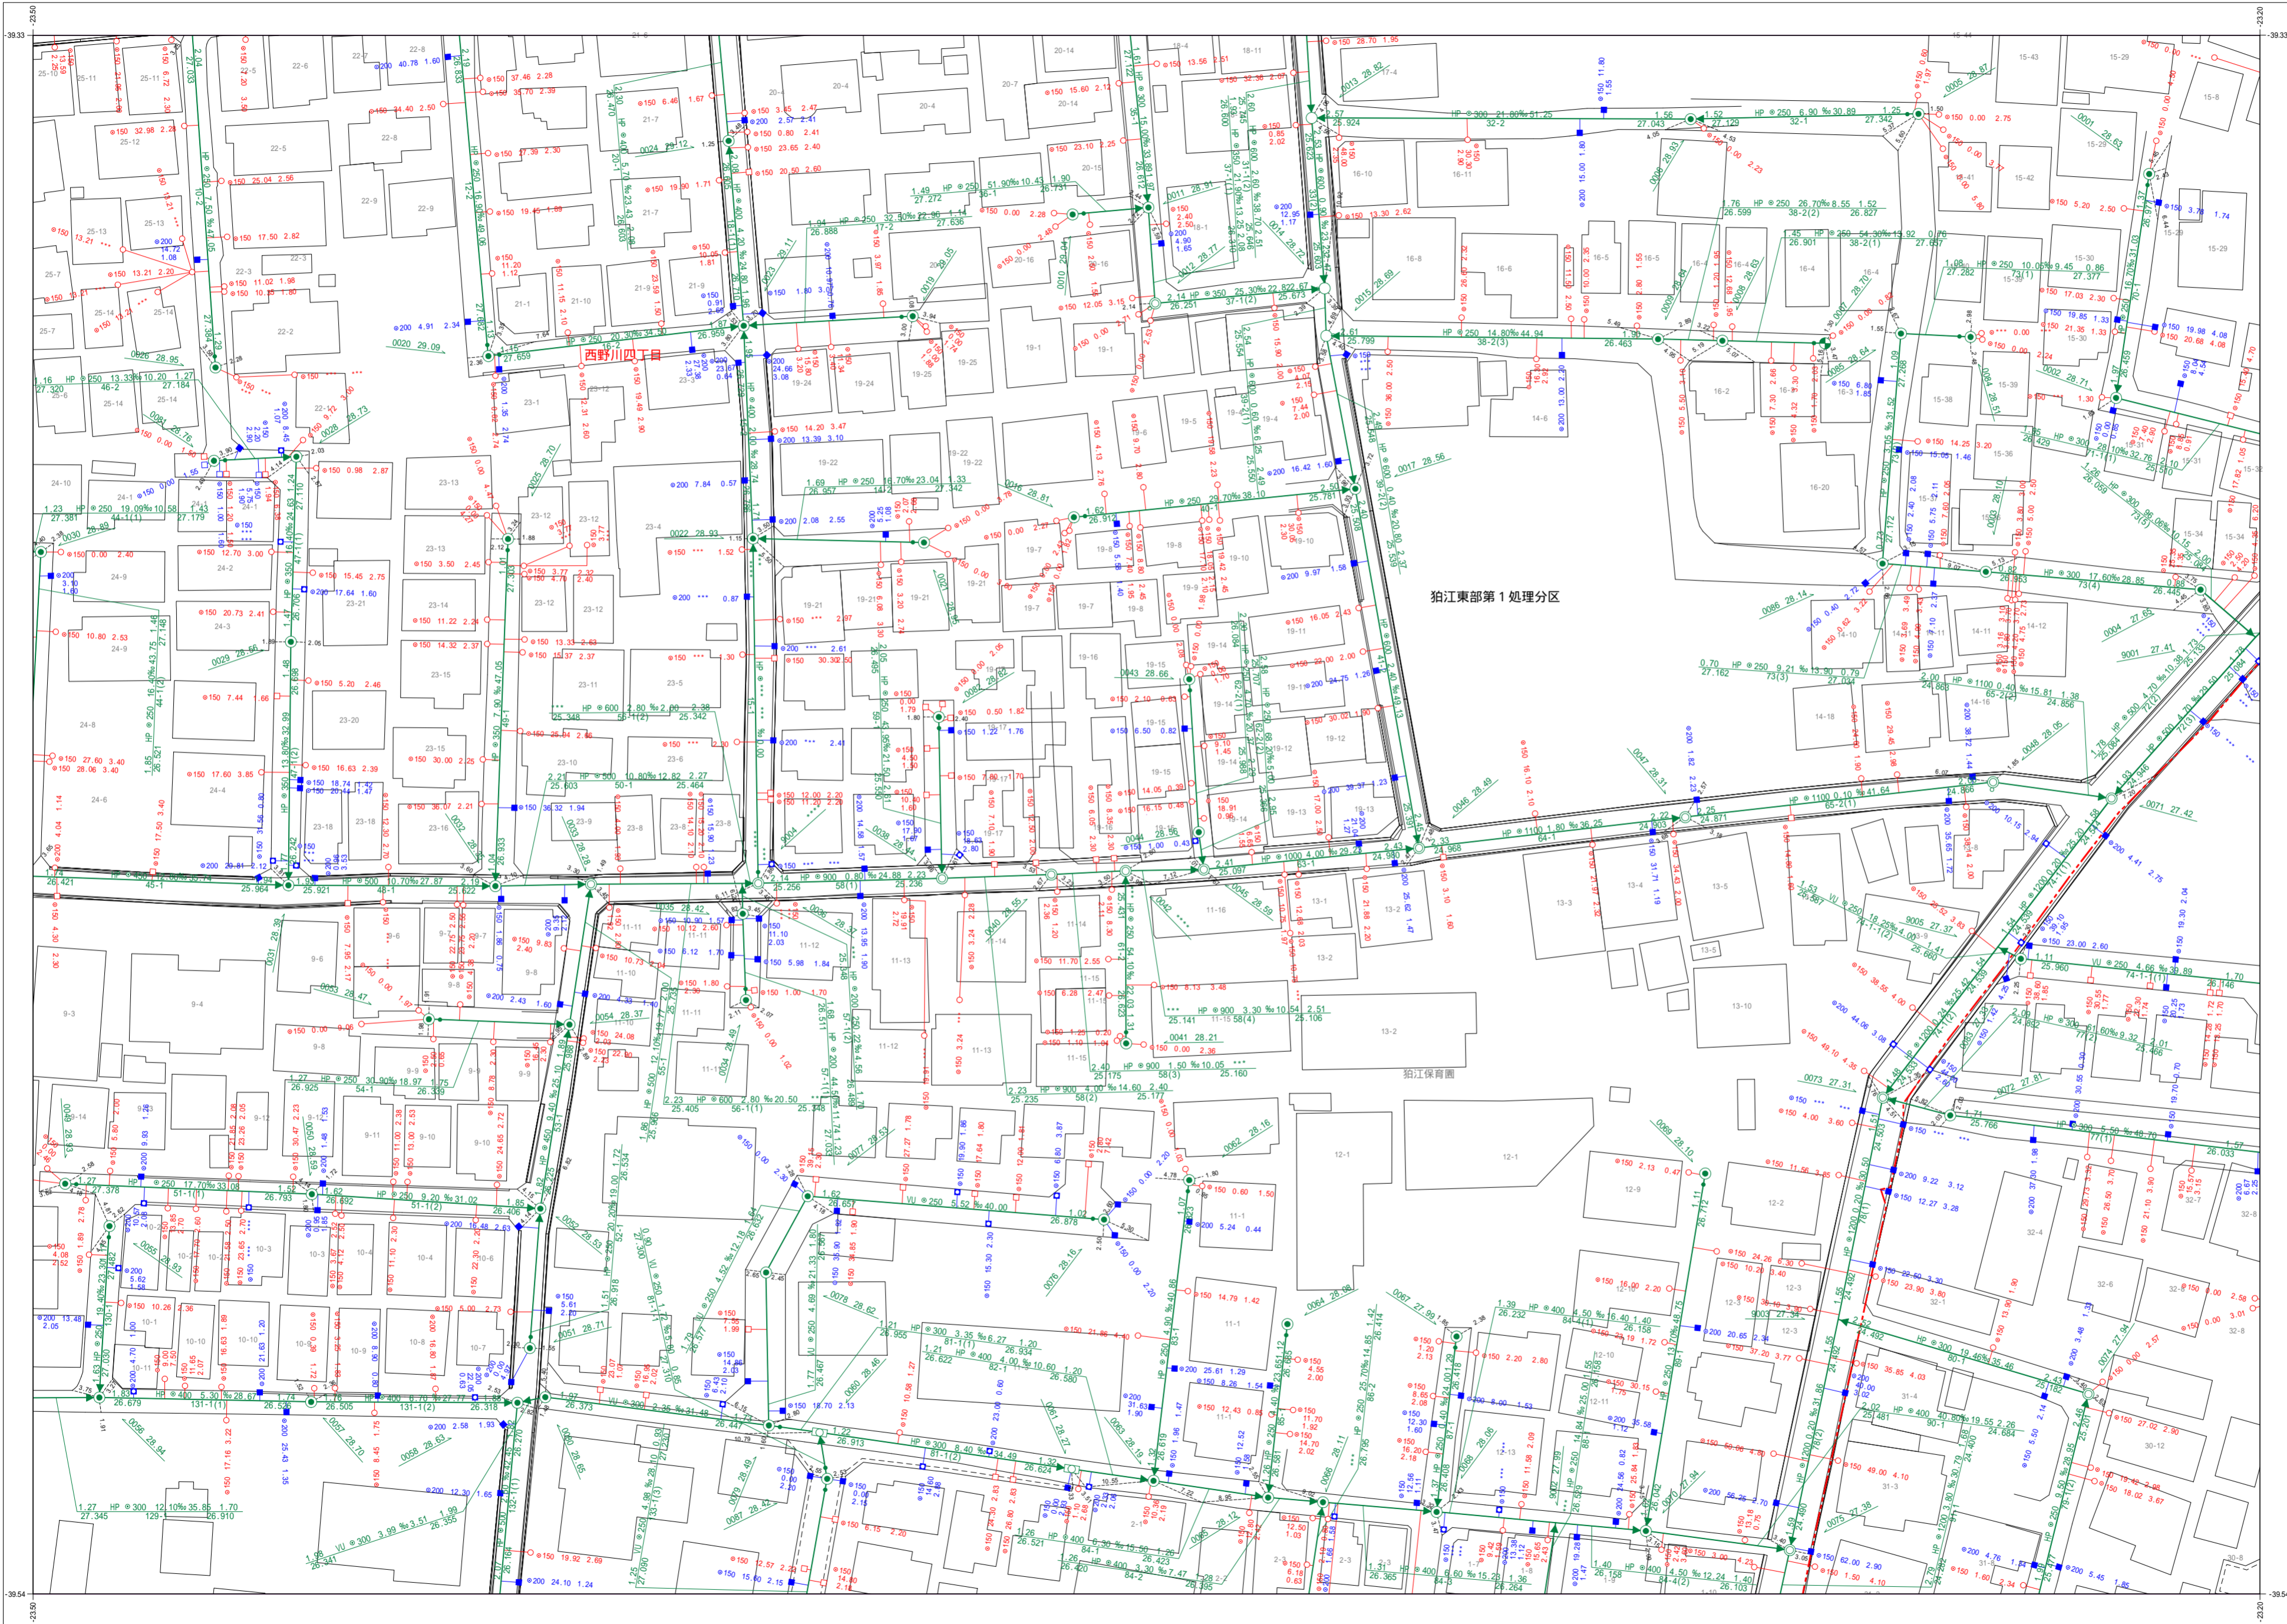

狛江東部第1処理分区

狛江保南園

西野川四丁目

凡例	
種別	記号
マンホール	
0号マンホール (内径7.5cm)	○
1号マンホール (内径9.0cm)	●
2号マンホール (内径1.20cm)	○
3号マンホール (内径1.50cm)	○
4号マンホール (内径1.80cm)	○
5号マンホール (内径2.10cm)	○
6号マンホール (内径2.40cm)	○
特1号マンホール (内径6.0x9.0cm)	□
特2号マンホール (内径1.20x1.20cm)	■
特殊マンホール (内径5.0cm)	○
特殊マンホール (内径6.0cm)	○
特殊マンホール (内径7.0cm)	○
特殊マンホール (内径9.0cm)	○
特殊マンホール (内径1.50x1.50cm)	□
特殊マンホール (内径1.50x2.00cm)	□
特殊マンホール (内径2.00x2.00cm)	□
特殊マンホール (内径6.0x9.0cm)	□
特殊マンホール (内径不明)	○
組み立て2連マンホール	□
伏越マンホール	□
楕円マンホール	○
楕形マンホール	●
小口径マンホール	○
点検口	○
公樹マンホール	○
角樹マンホール	○
不明マンホール	○
流域下水マンホール	○
都下水マンホール	○
吐口	○
備心	○
管渠	
汚水幹線	—
汚水枝線	—
雨水幹線	—
雨水枝線	—
合流幹線	—
合流枝線	—
副管	□
流下矢印	▶
起点シンボル	●
転移記号	■
構	
汚水樹	○
L型汚水樹	□
宅内雨水樹	○
L型宅内雨水樹	□
道路排水樹	○
道路排水浸透樹 EGM	□
表示例	
上流土盛り材質 口径 勾配 距離 下流土盛り	○ 2.00 10% 10.00 2.00
上流管底高 管番号 下流管底高	○ 150 300 150
*** 表示は情報不明を意味します	

1:600



この下水道台帳は工事竣工図を基にしたものであり、
 現地の下水道施設と必ずしも整合するものではありません。
 この場合は、現地を優先します。